
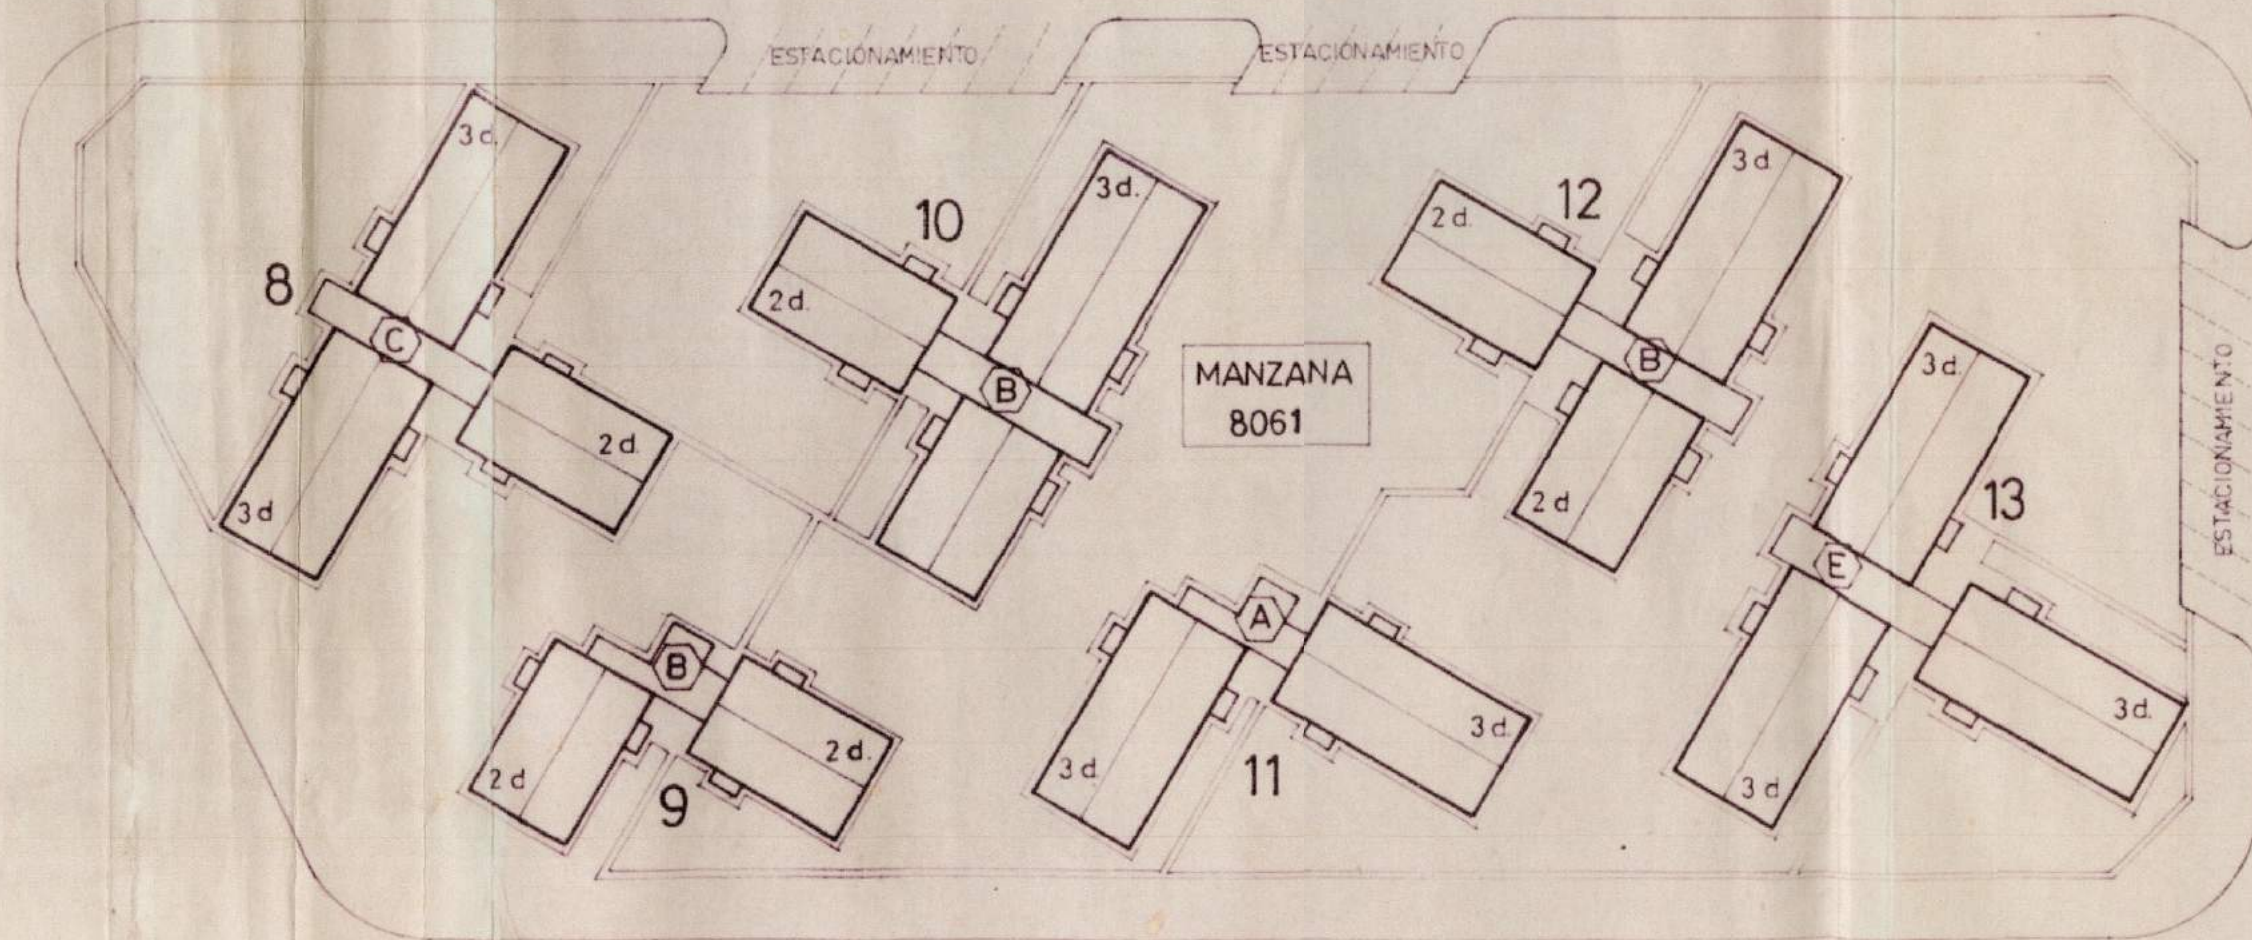


CALLE PUBLICA

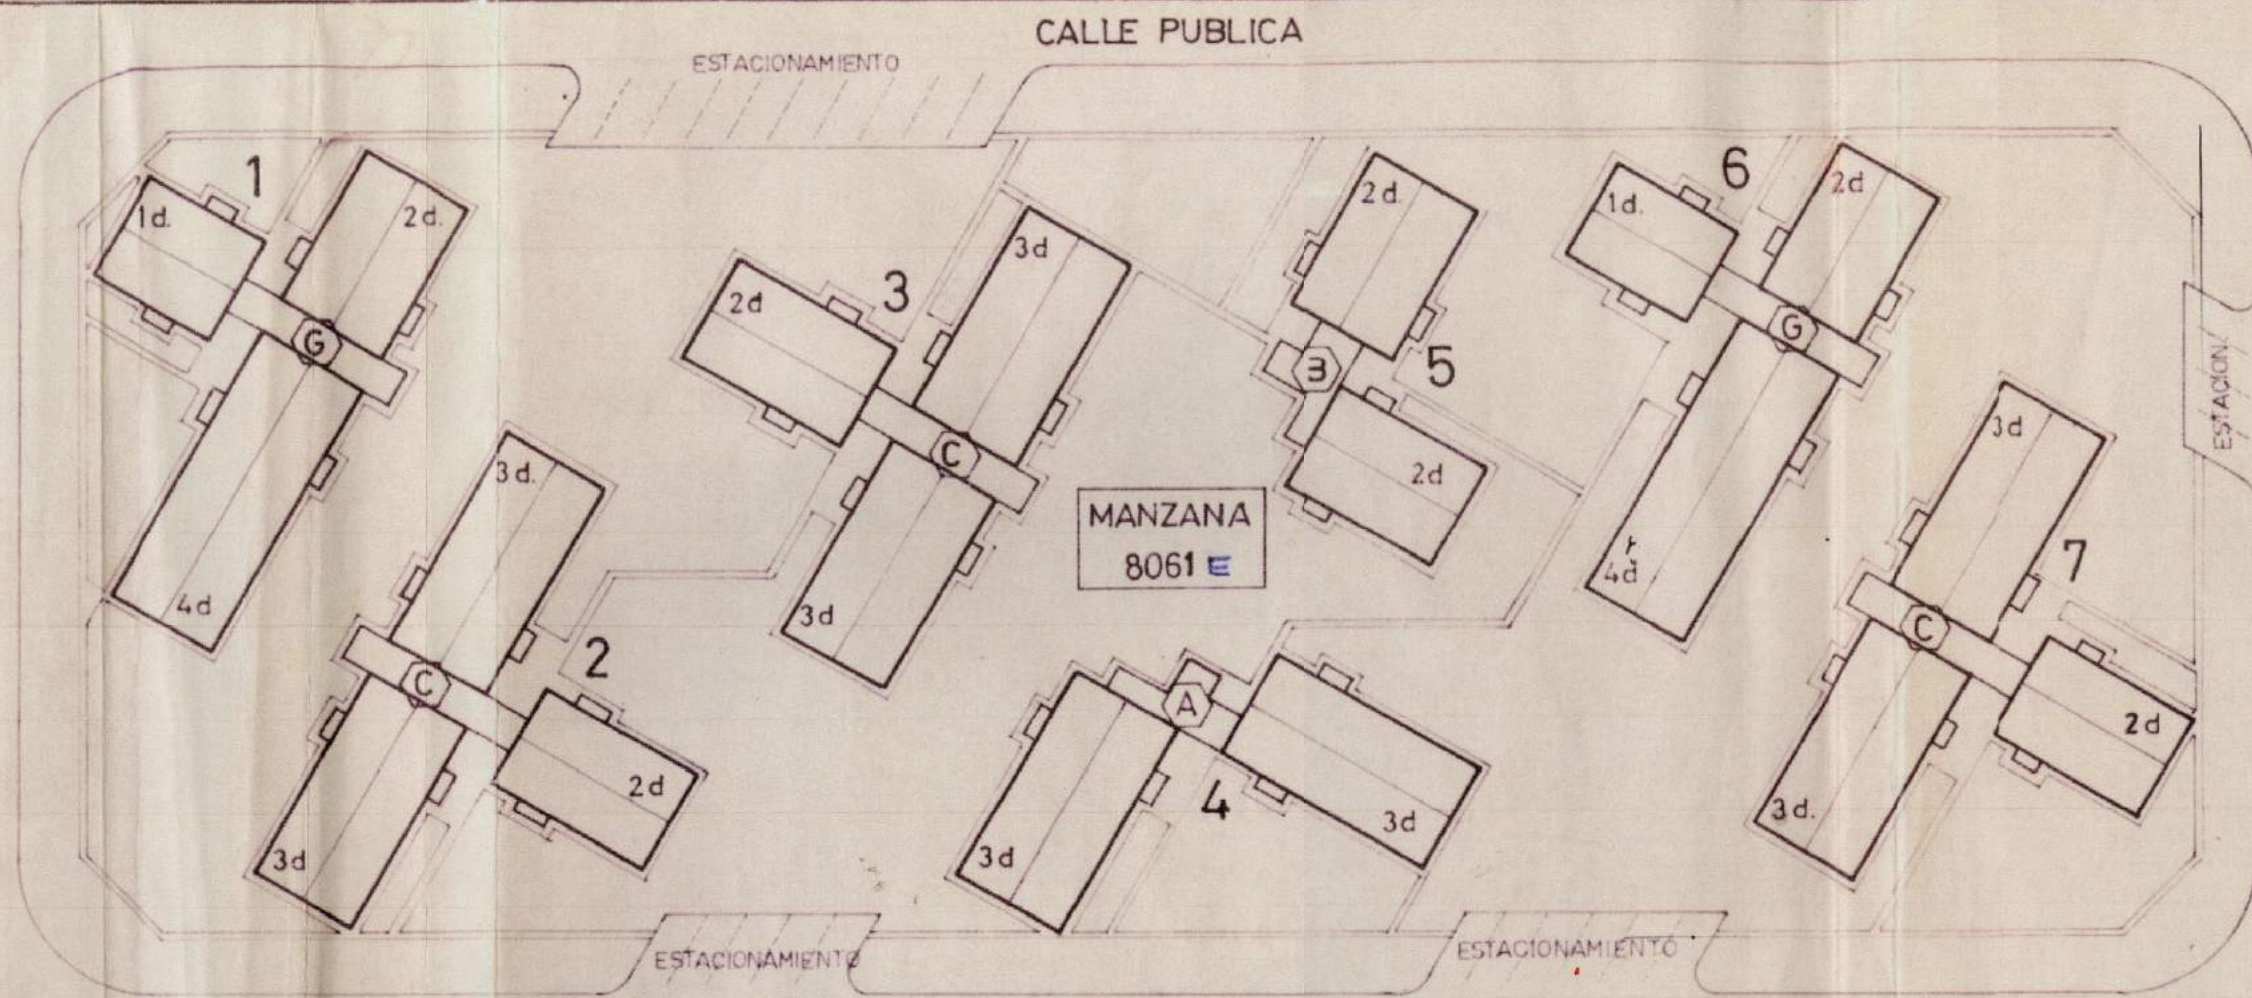

CALLE J.M. CAFFERATTA

REFERENCIAS

MANZANA 8061

- AGRUPAMIENTOS TIPICOS
 - Ⓔ Nº 1 y 6
 - Ⓒ Nº 2, 3 y 7
- AGRUPAMIENTOS ATIPICOS
 - Ⓐ Nº 4
 - Ⓑ Nº 5

MANZANA 8061

- AGRUPAMIENTOS TIPICOS
 - Ⓑ Nº 10 y 12
 - Ⓒ Nº 8
 - Ⓔ Nº 13
- AGRUPAMIENTOS ATIPICOS
 - Ⓑ Nº 9
 - Ⓐ Nº 11

MANZANA 8060


- AGRUPAMIENTOS TIPICOS
 - Ⓓ Nº 14
 - Ⓕ Nº 15 y 16
 - Ⓐ Nº 17

MANZANA 8059

- AGRUPAMIENTOS TIPICOS
 - Ⓒ Nº 18 y 20
 - Ⓔ Nº 19
 - Ⓔ Nº 21
 - Ⓕ Nº 22


ESTACIONAMIENTO
módulo 2,50 x 5,00 m
SENDAS PEATONALES

CALLE PUBLICA

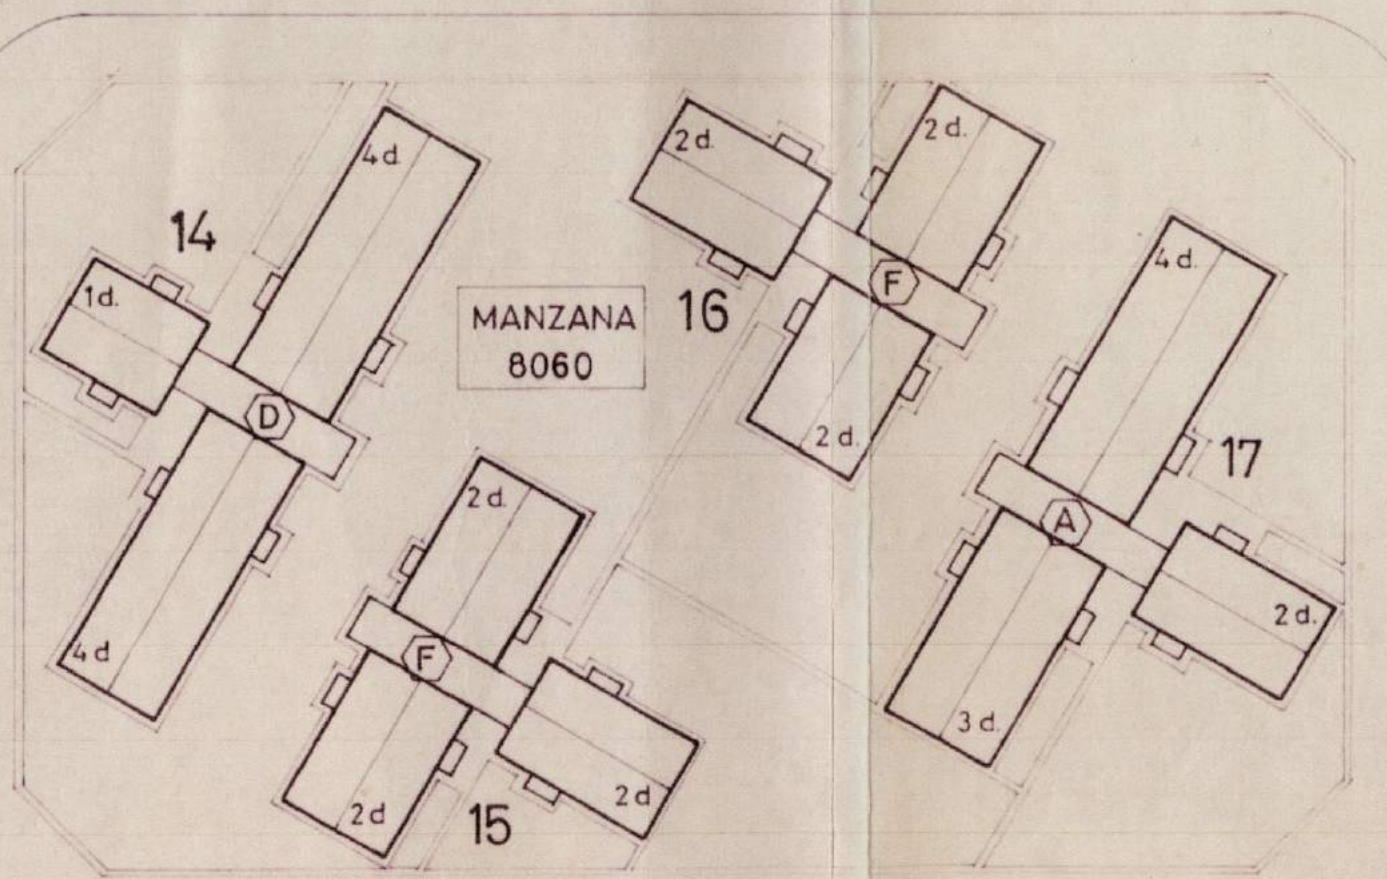

CALLE MIGUEL DE AZCUENAGA

CALLE PUBLICA

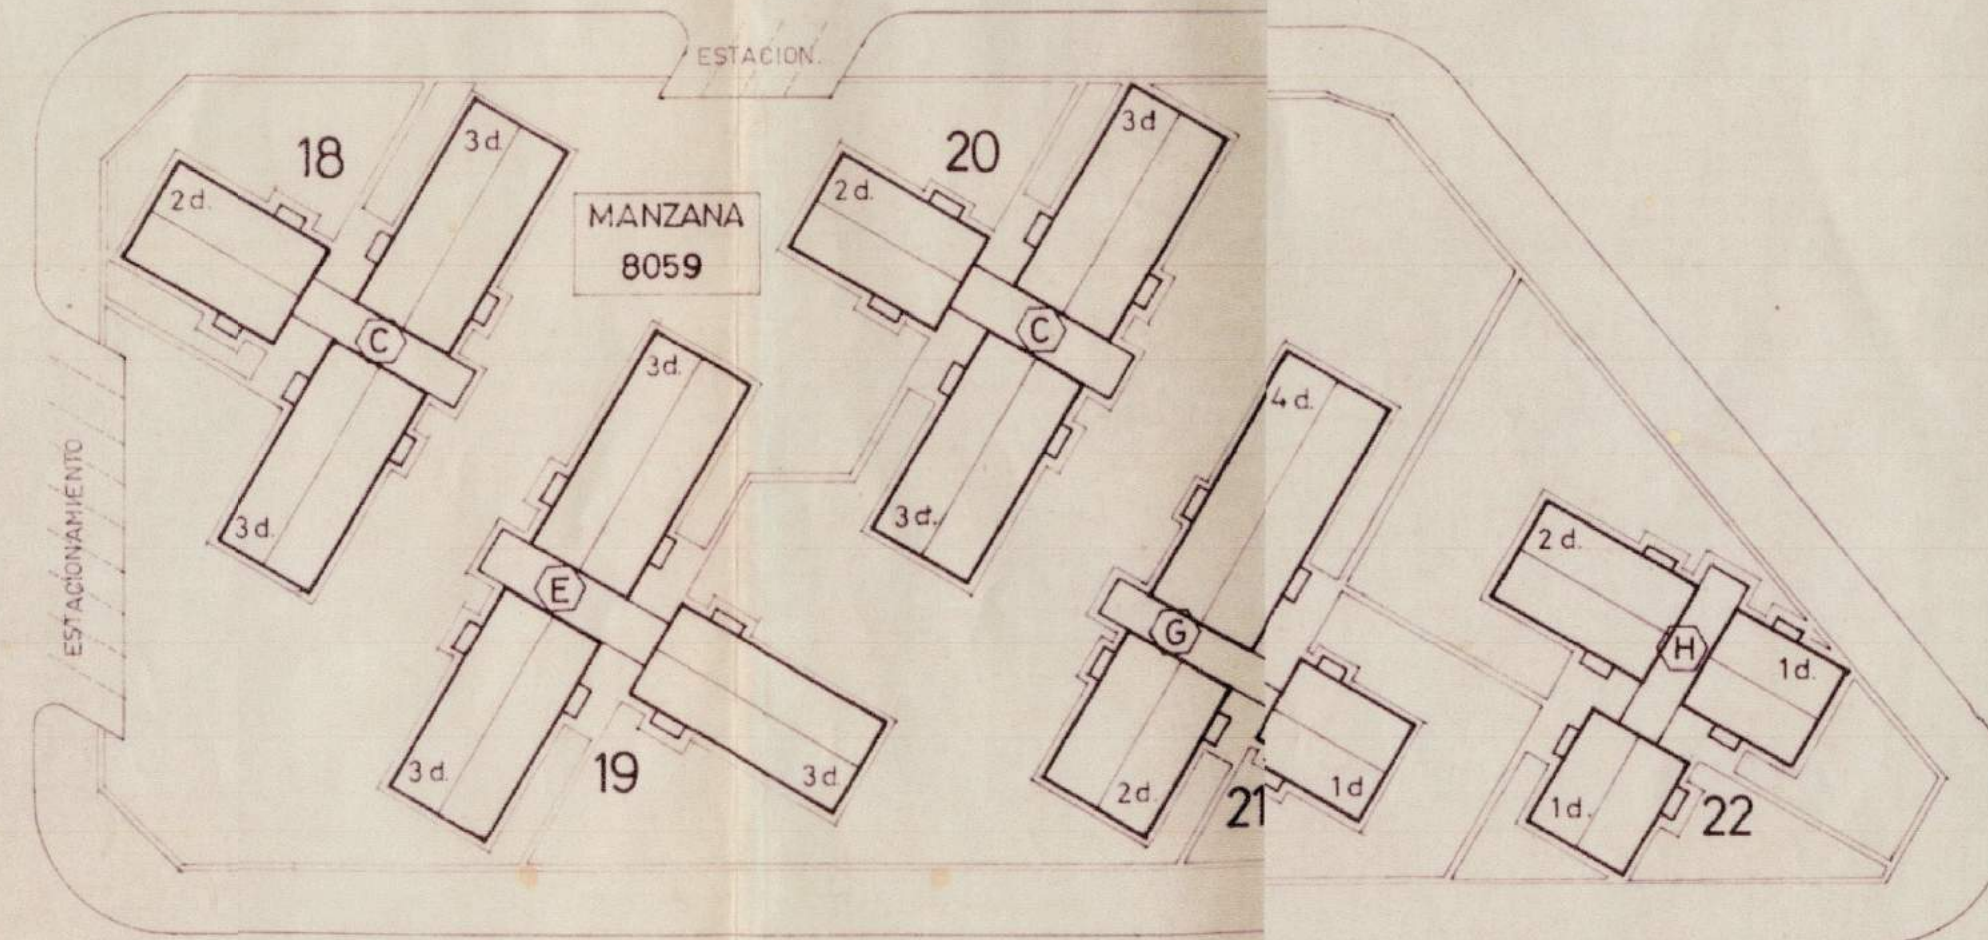

PLANO CONFORME A OBRA CAMBIO DE ESTRUCTURA
DESTINO CONJUNTO de VIVIENDAS
PROPIETARIO

DIRECCION PCIAL de VIVIENDA y URBANISMO

CALLE : M. DE AZCUENAGA - J.M. CAFFERATTA LOCALIDAD : SANTA FE

ANTECEDENTES

ESCALA : 1 : 500

MANIFIESTO QUE LA APROBACION DE LOS PLANOS NO IMPLICA LA HABILITACION DEL LOCAL				ZONIFICACION	INSPECCION
NOMENCLATURA	CATASTRAL	PARCELA	PARTIDA INMOBILIARIA	DISTRITO E1	ZONA 10
SECCION	MANZANA	PARCELA	PARTIDA INMOBILIARIA	ZONA DE CLOACAS	NO
5	8059	625	133662		
6	8060	125	133662/4		
7	8061/D	125	133662/6		
8	8061/E	125	133662/6		



SUP. TERRENO 23735,71 m²
SUP. CUB. EXIST. 20.681,205 m²
SUP. CUB. NUEVA m²
SUP. LIBRE TERRENO 16.841,975 m²

PROVINCIA DE SANTA FE
CONSEJO DE INGENIEROS
SANTA FE 15 JUL 1988
EXPEDIENTE 261709
PLANO VISADO
POR: PROYECTO
LETRA: BGS.
MONTA DE OBRA A
S/CONSEJO
Firma: ANTONIO L. GARGA ARZENO
JEFE SECCION TECNICA DE CONTROL Y ASESORAMIENTO

PROYECTO
Firma: FELIPE E. OLIVA
ING. CIVIL
Firma: FELIPE E. OLIVA
ING. CIVIL