


Hospital samco Villa Constitución
Modulo covid conforme a obra 2020

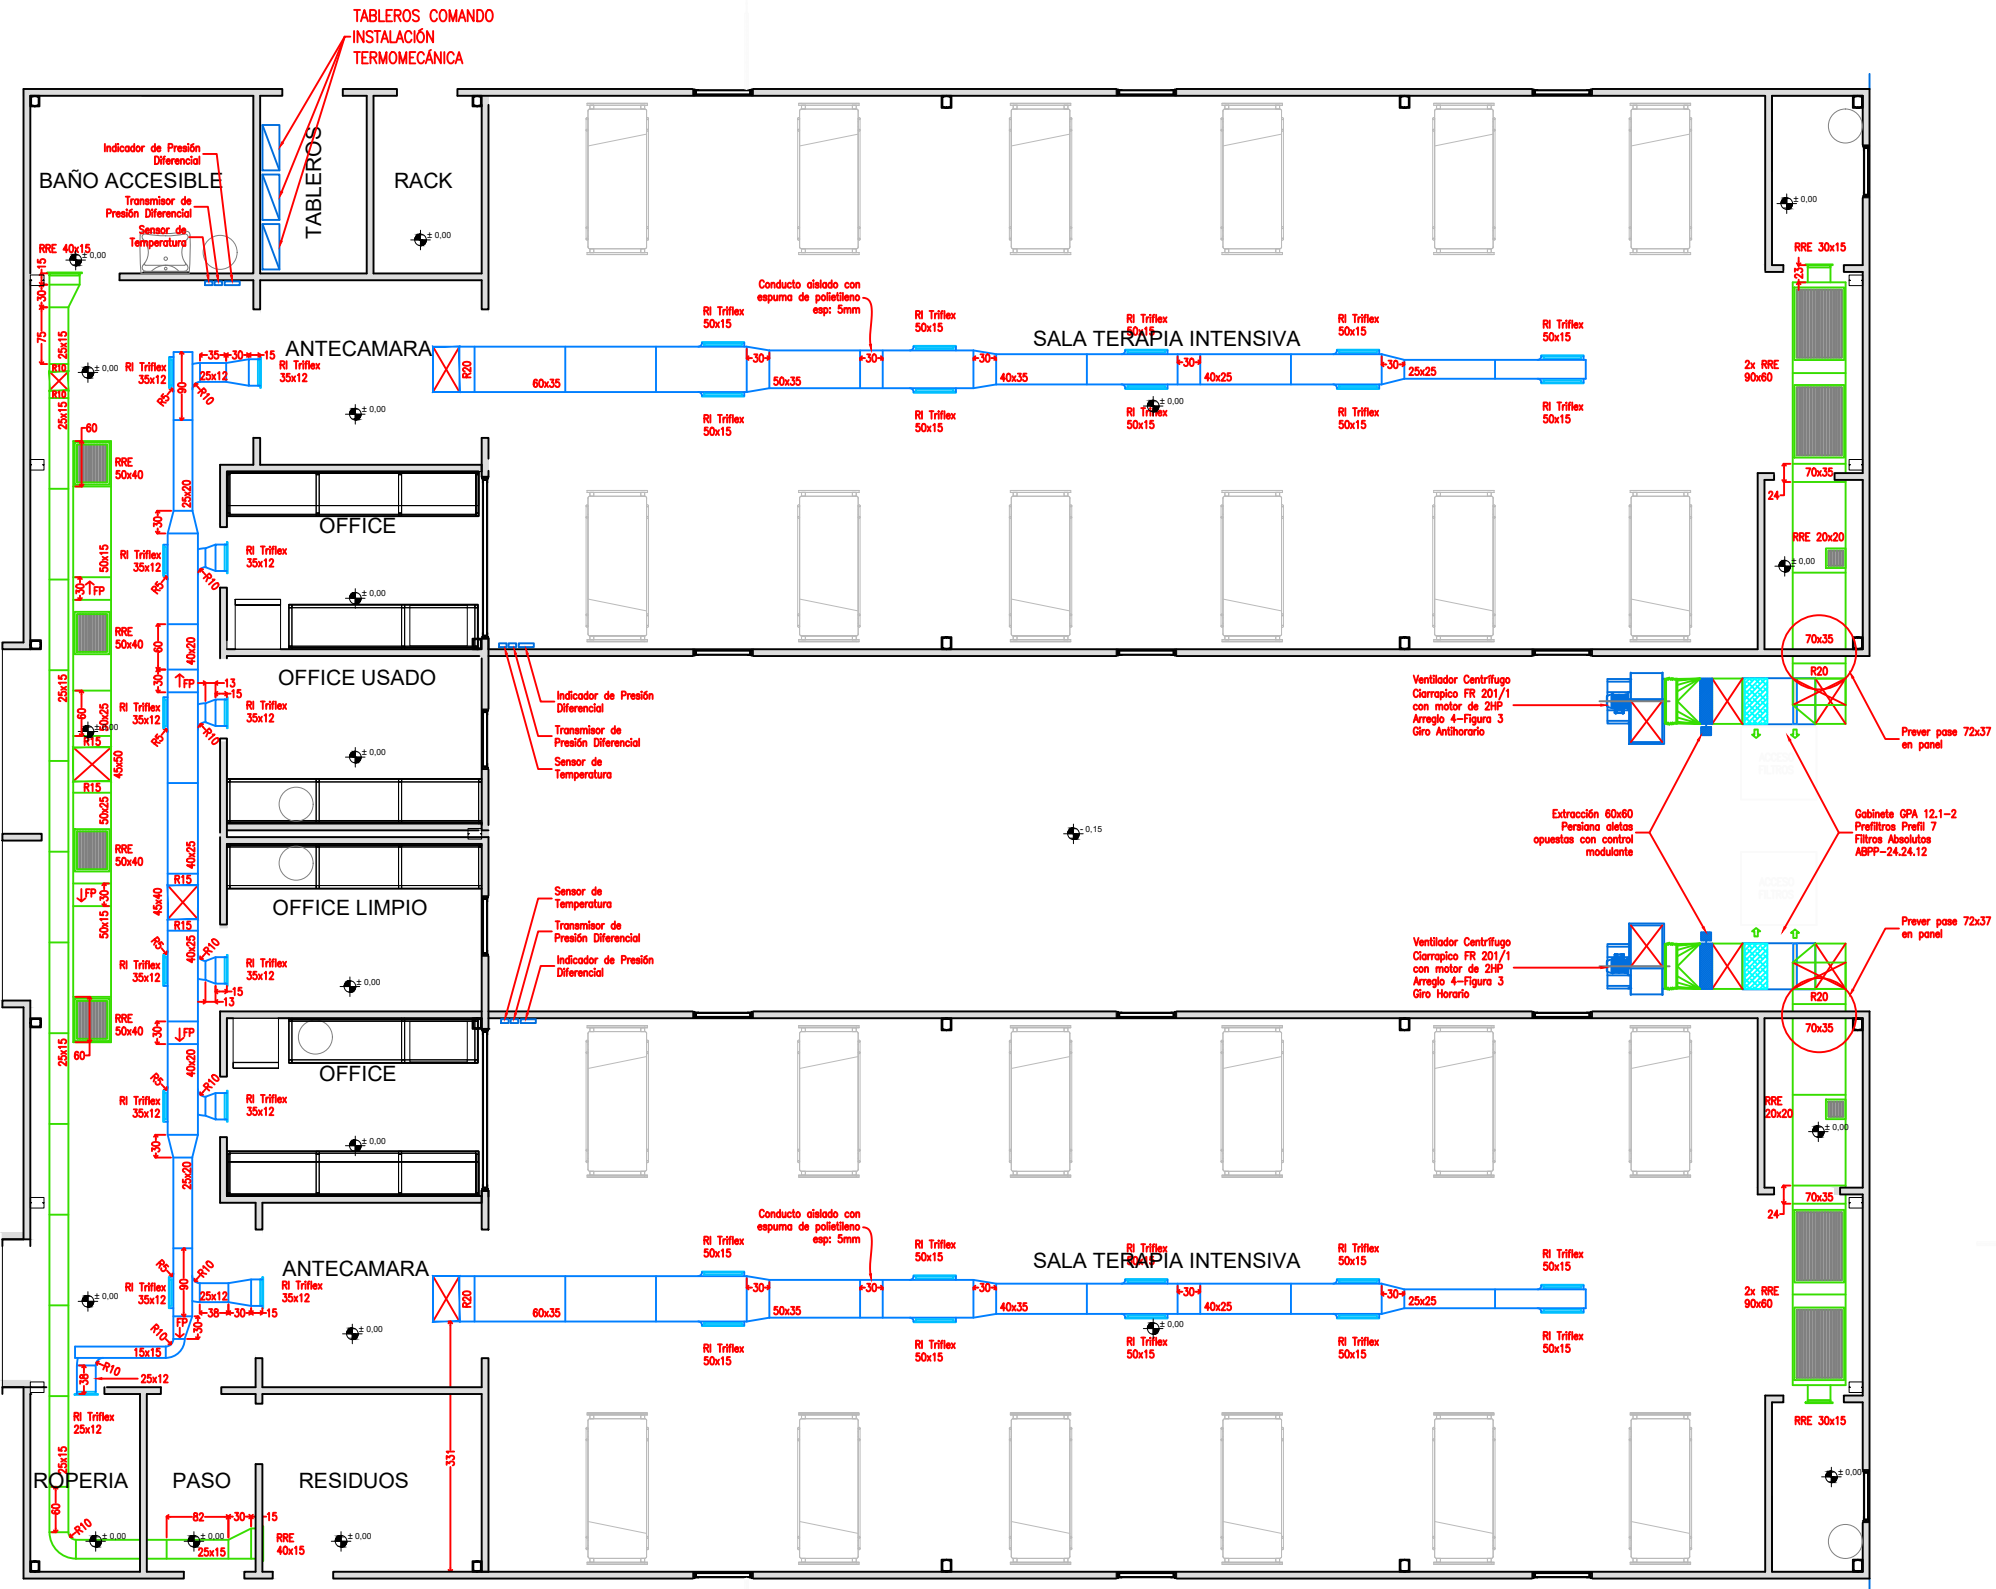


Planta Escala 1:100


Hospital samco Villa Constitución

Modulo covid conforme a obra 2020


Corte A-A:

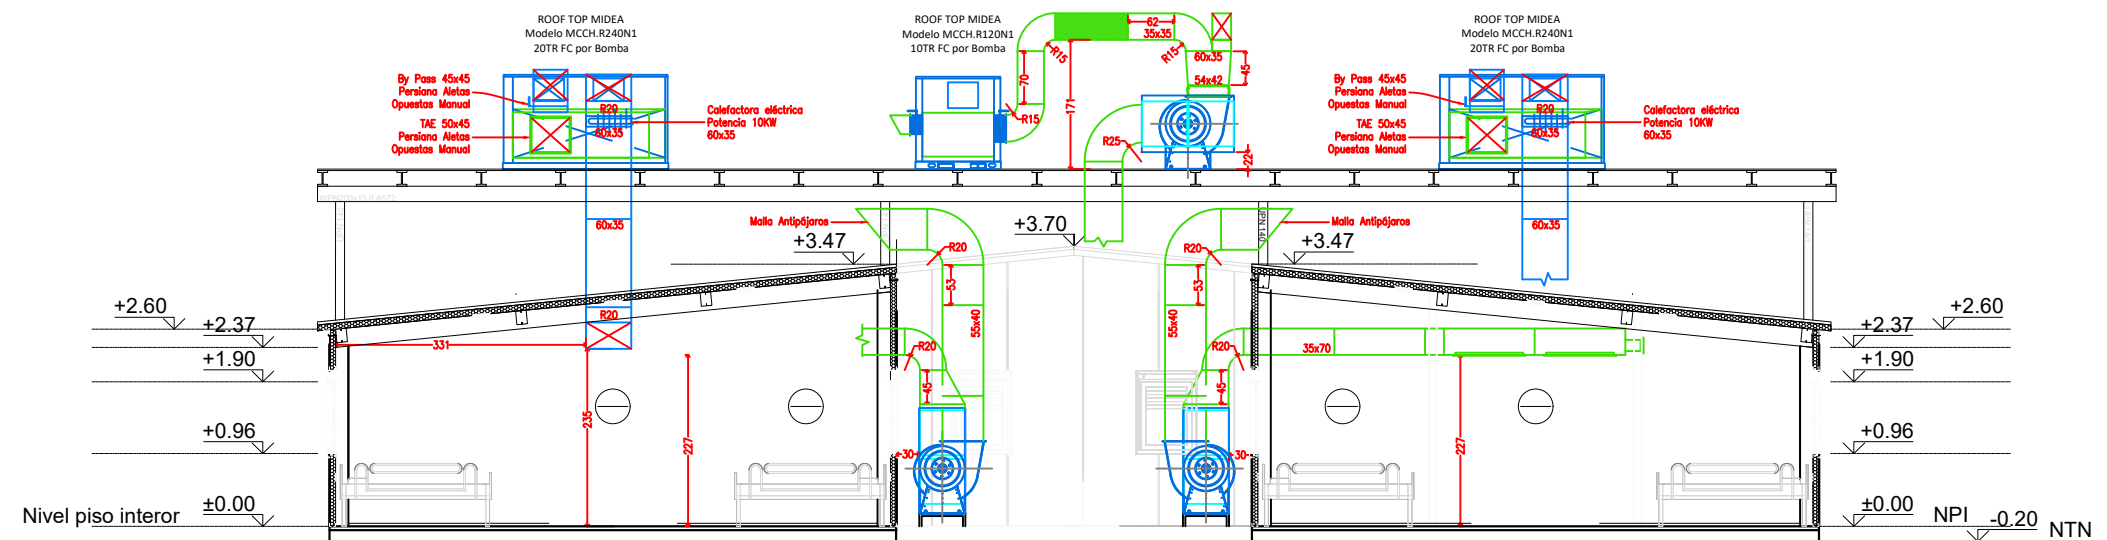


Corte B-B:

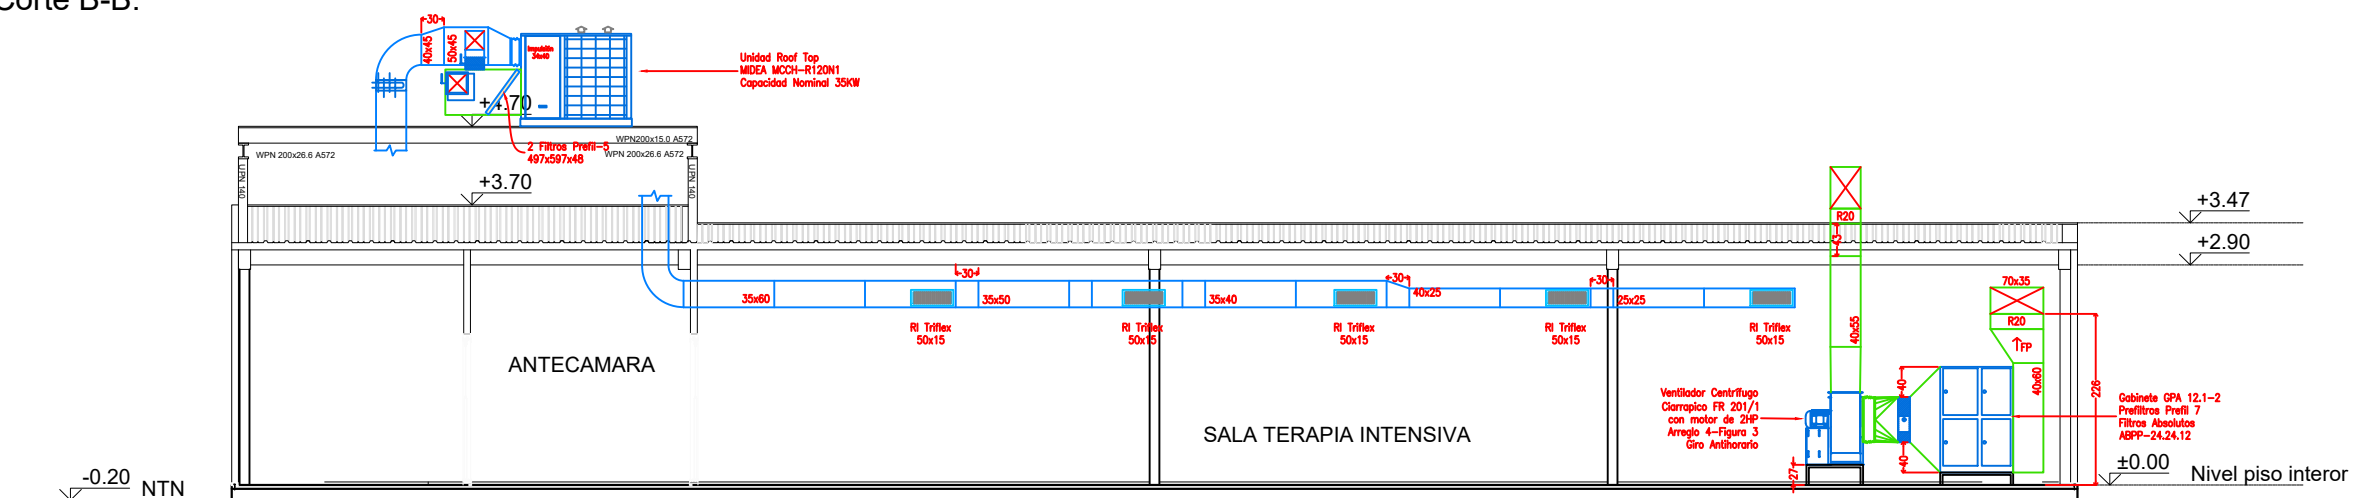



Hospital samco Villa Constitución
Modulo covid conforme a obra 2020

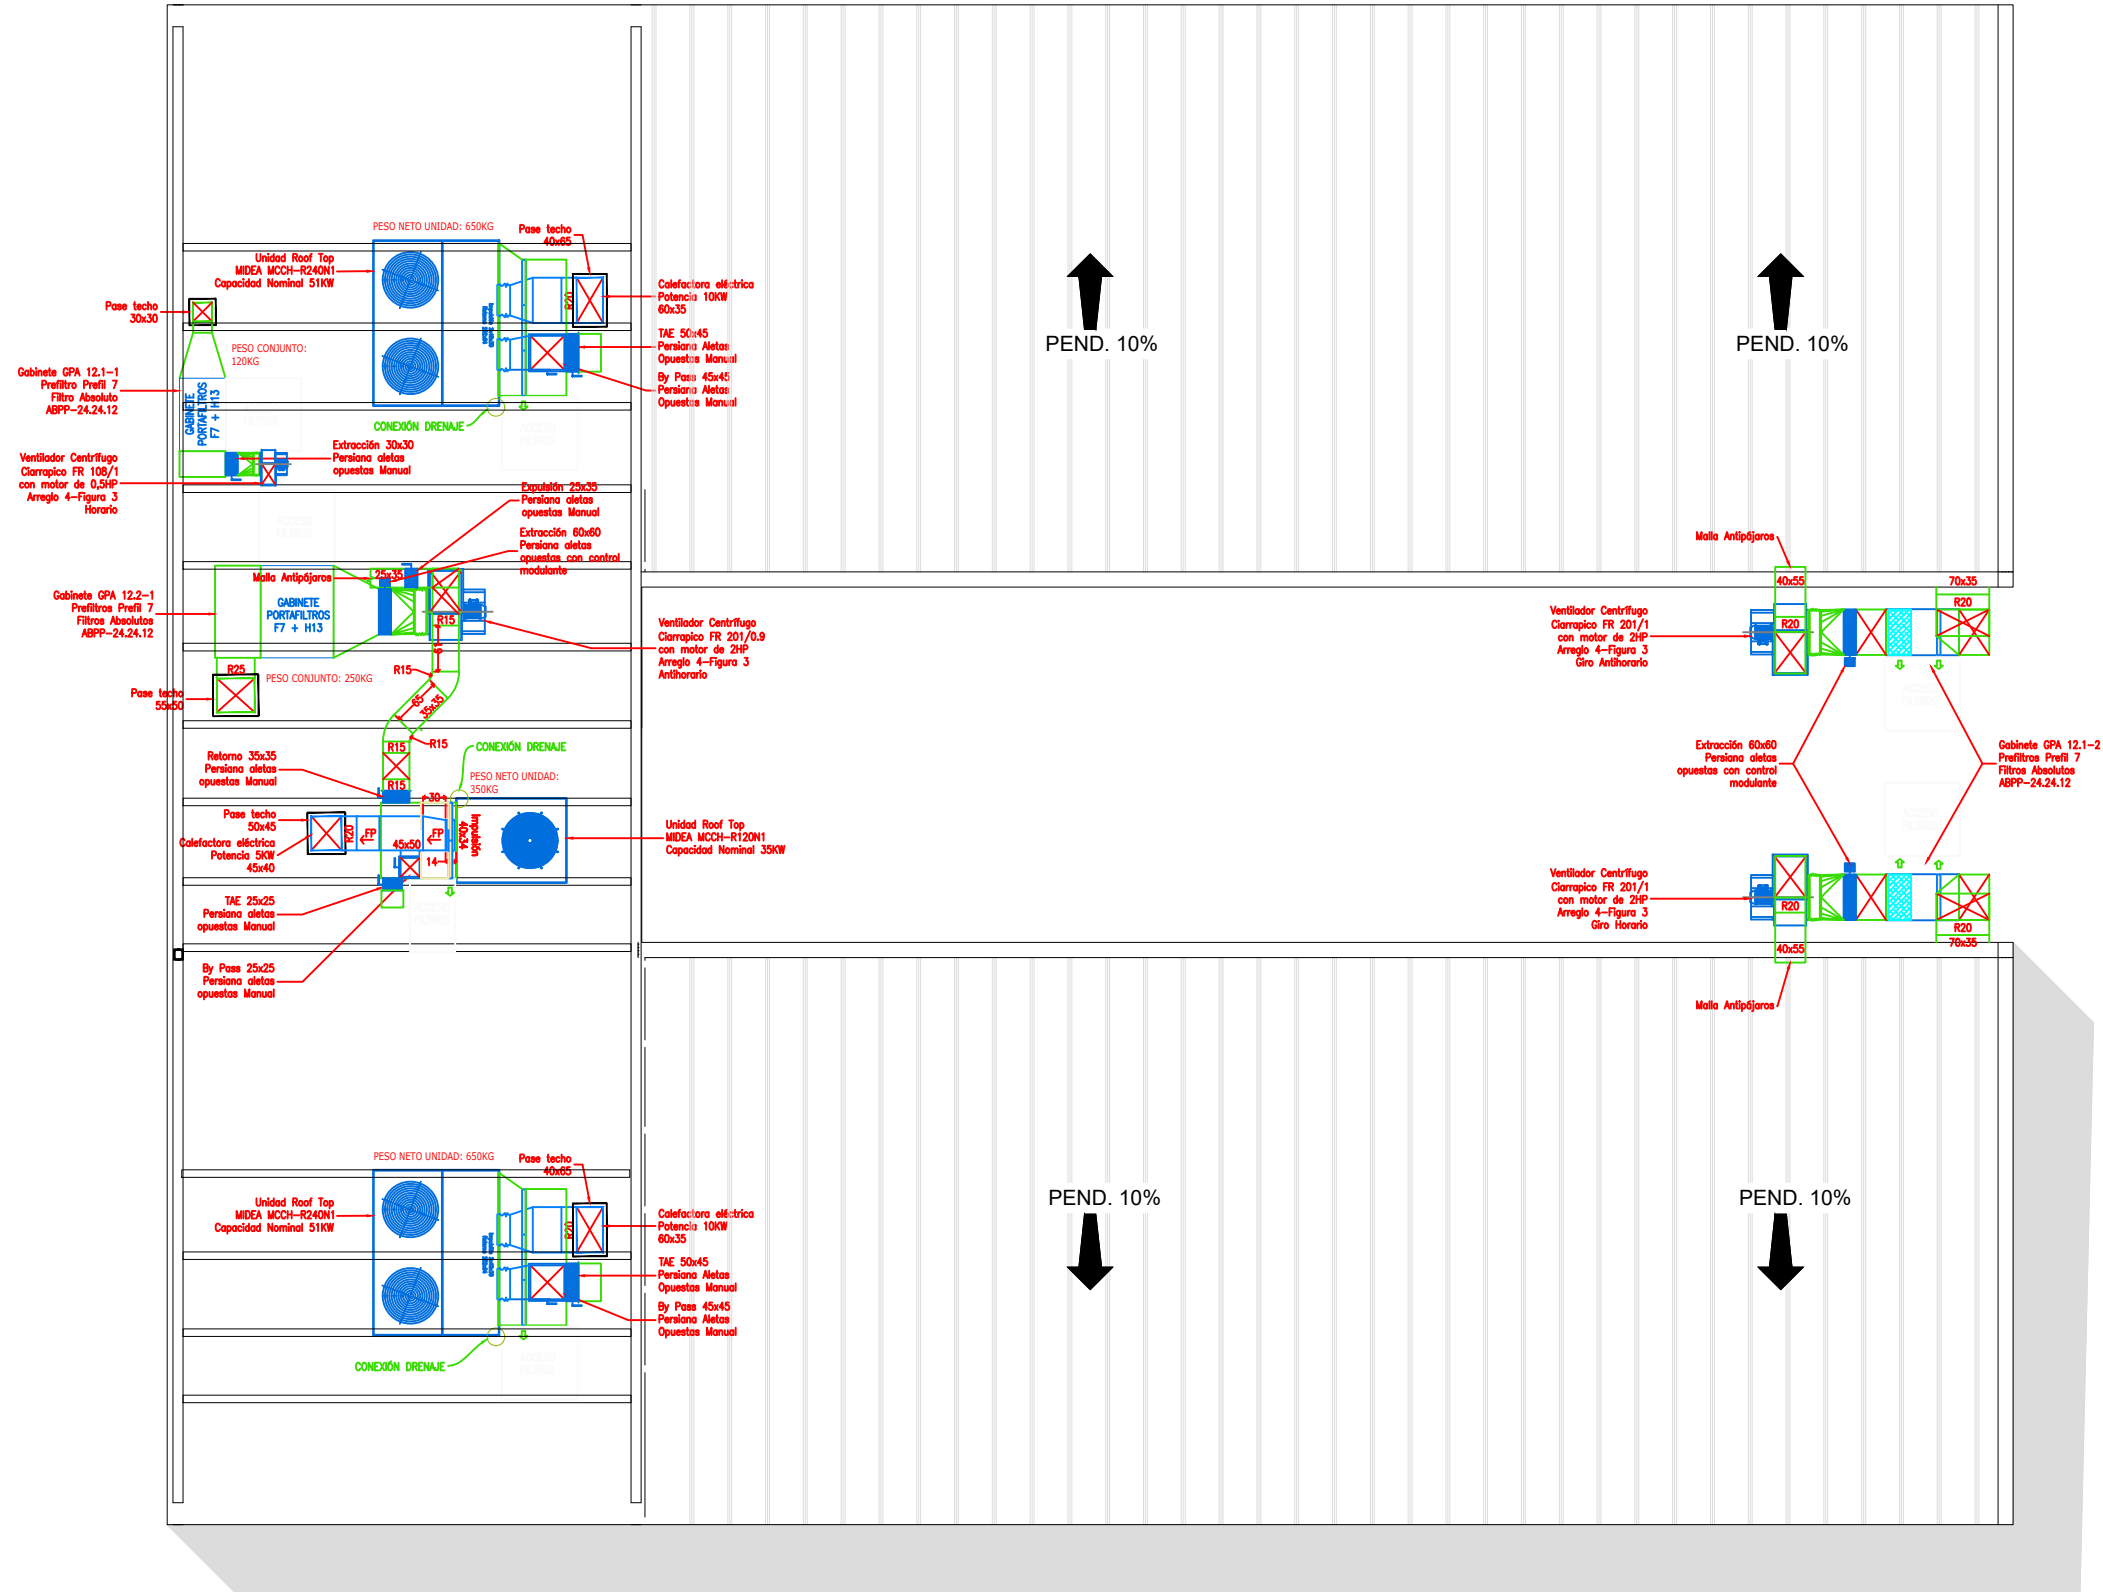






DISPOSICIÓN EQUIPOS: 1:100

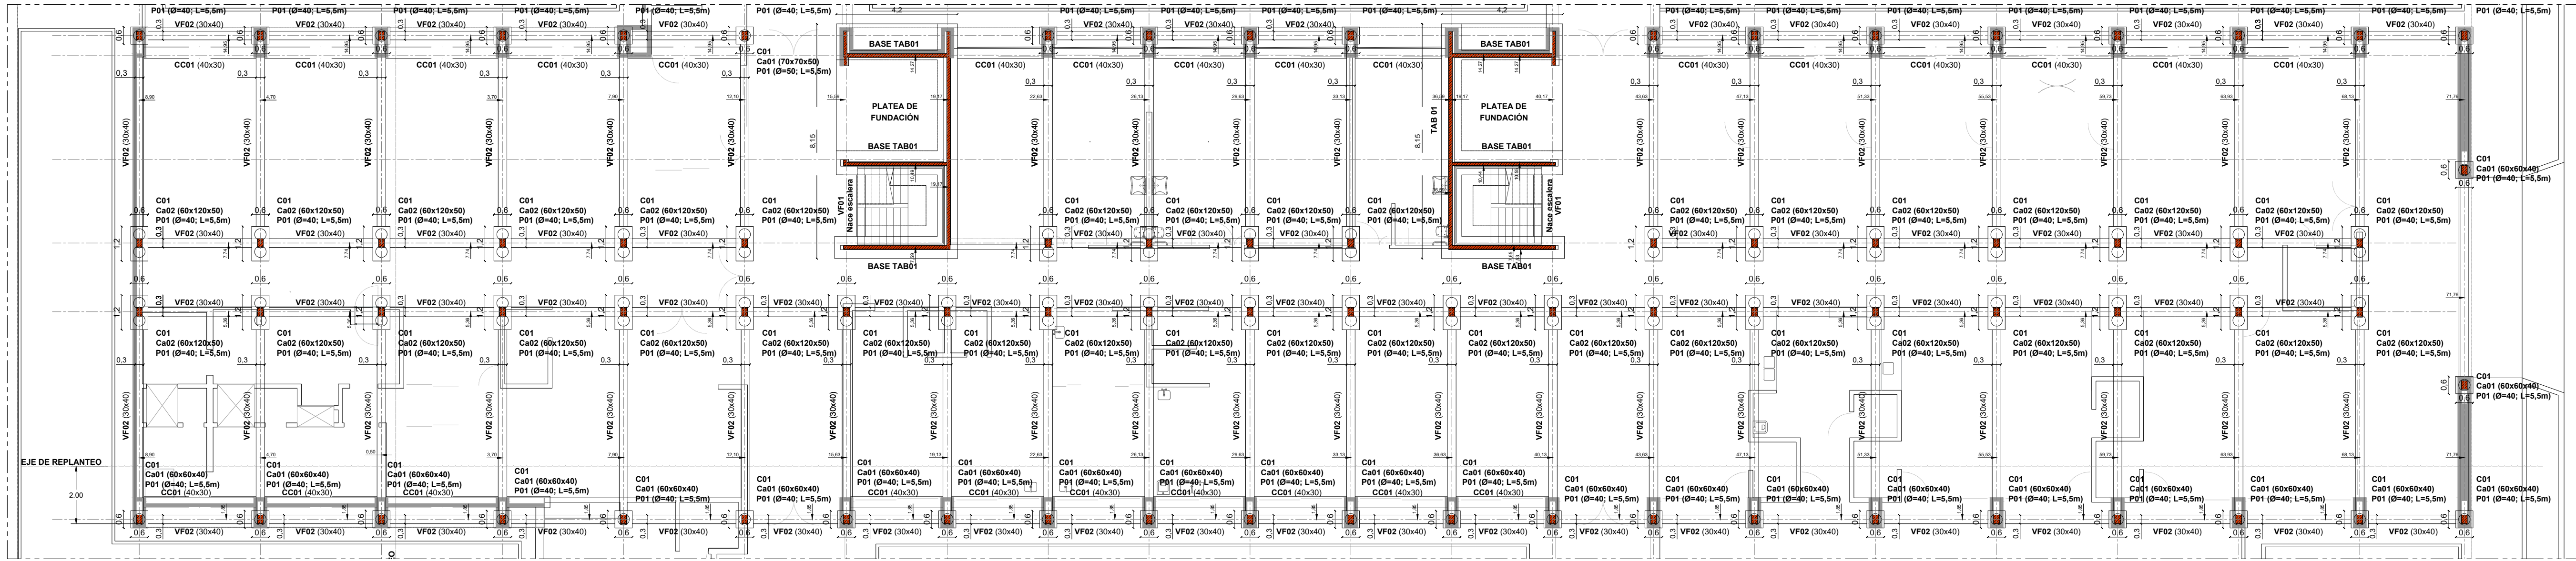

SECTOR ESTERILIZACION, MATERNIDAD Y SALUD MENTAL

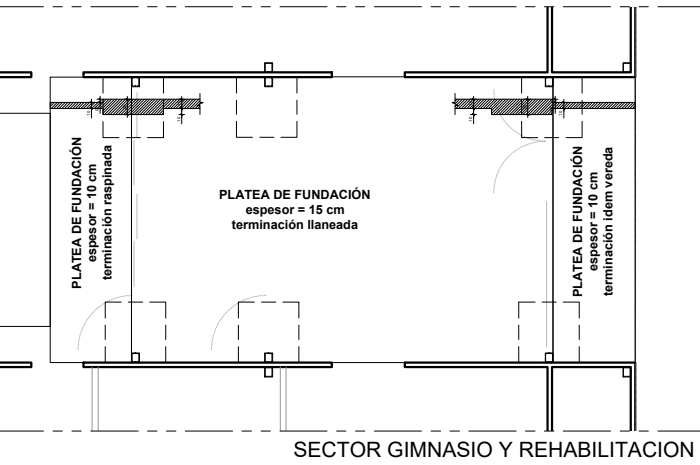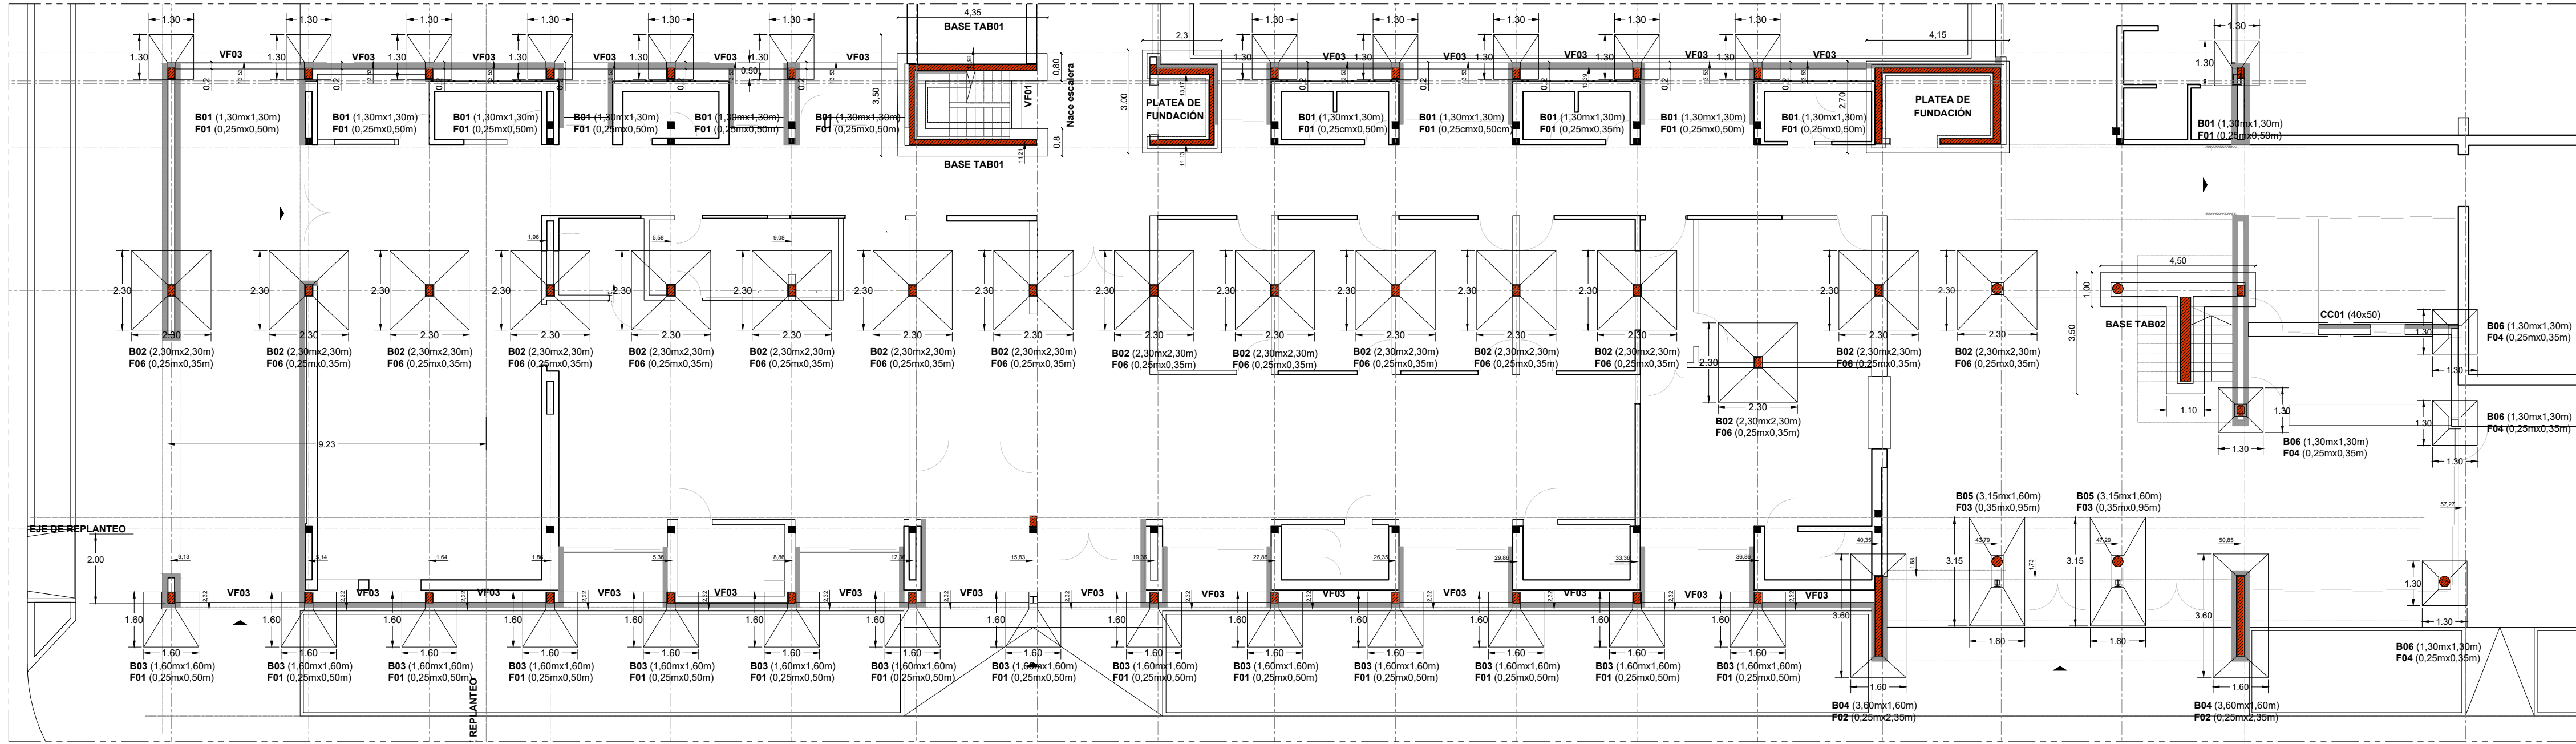

SECTOR GIMNASIO Y REHABILITACION

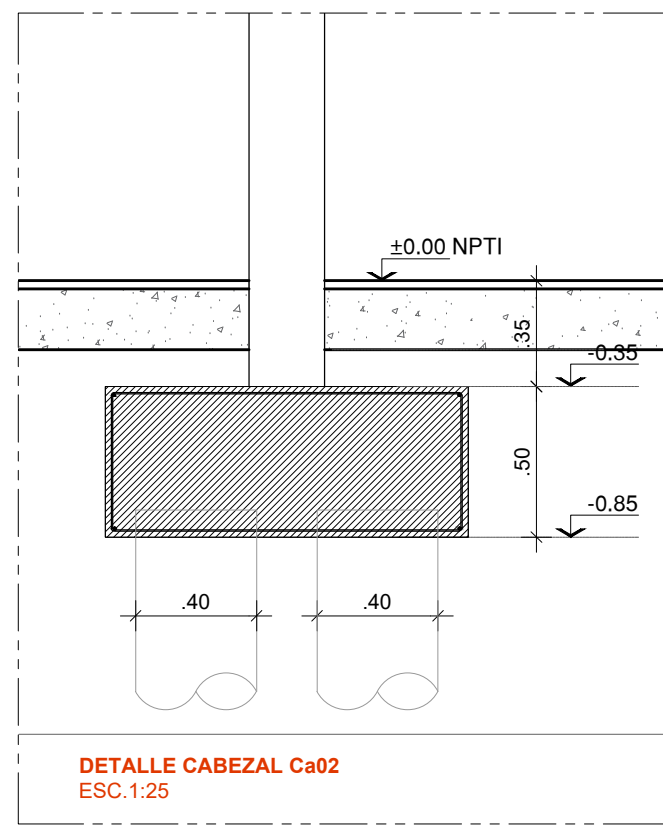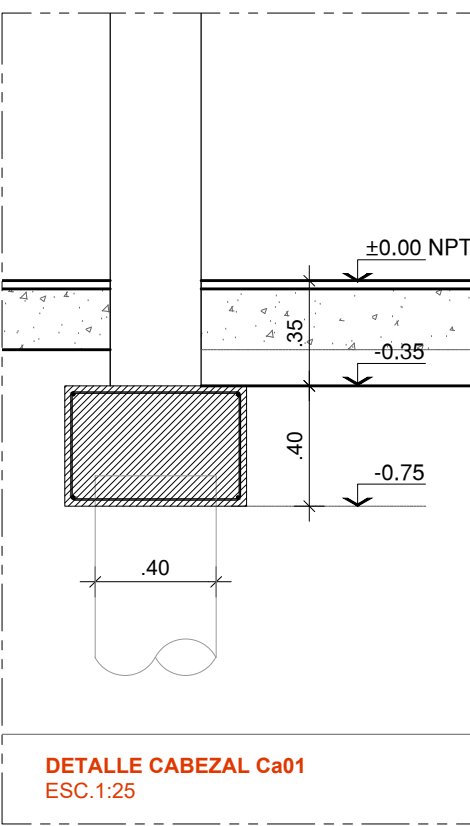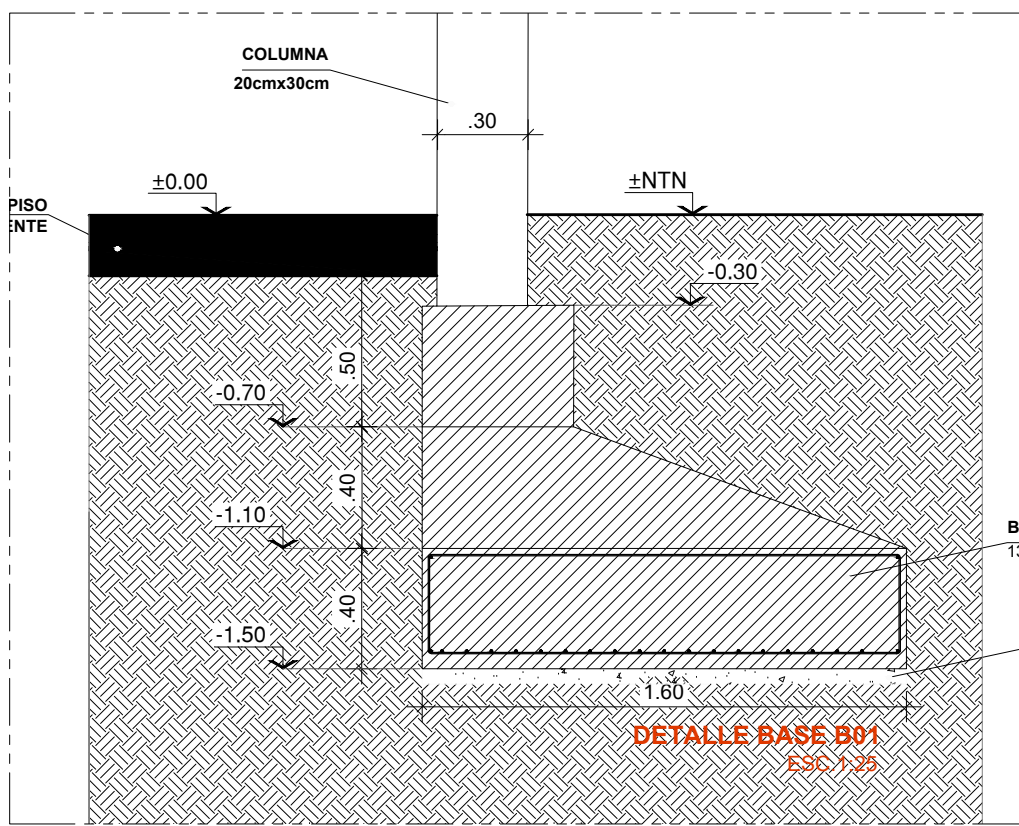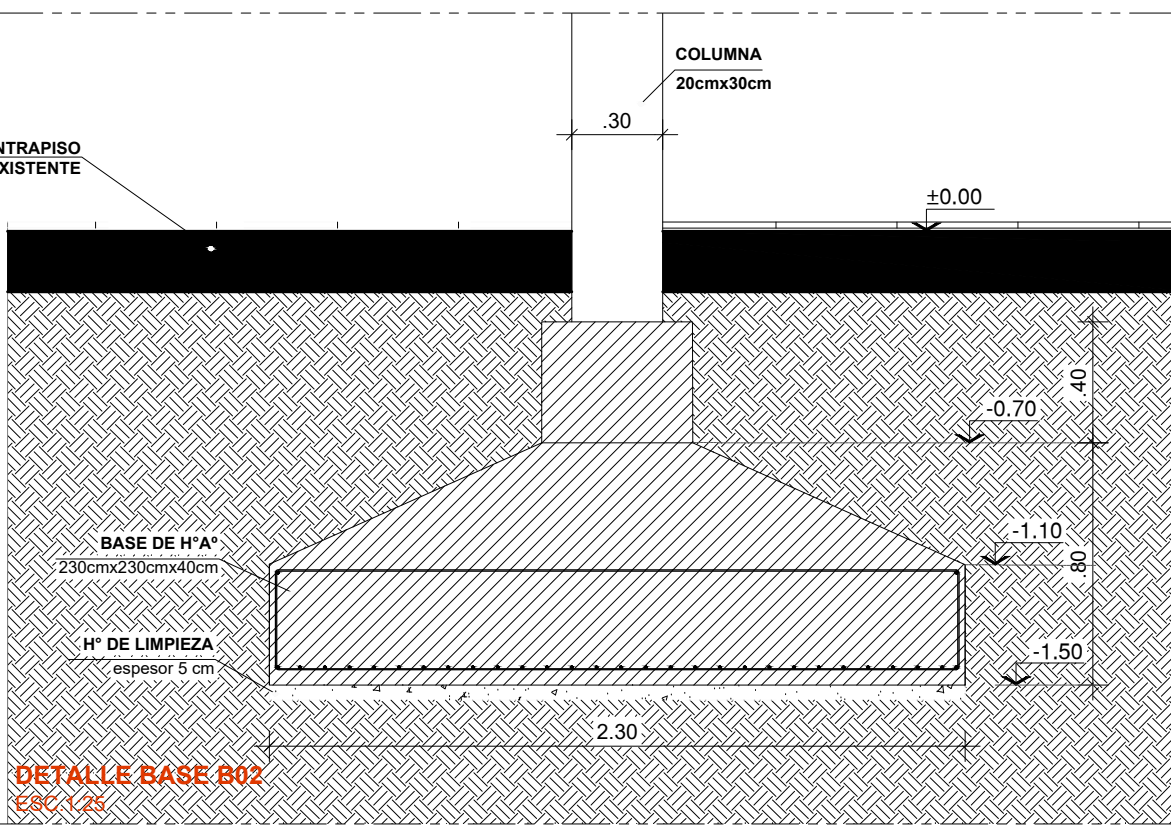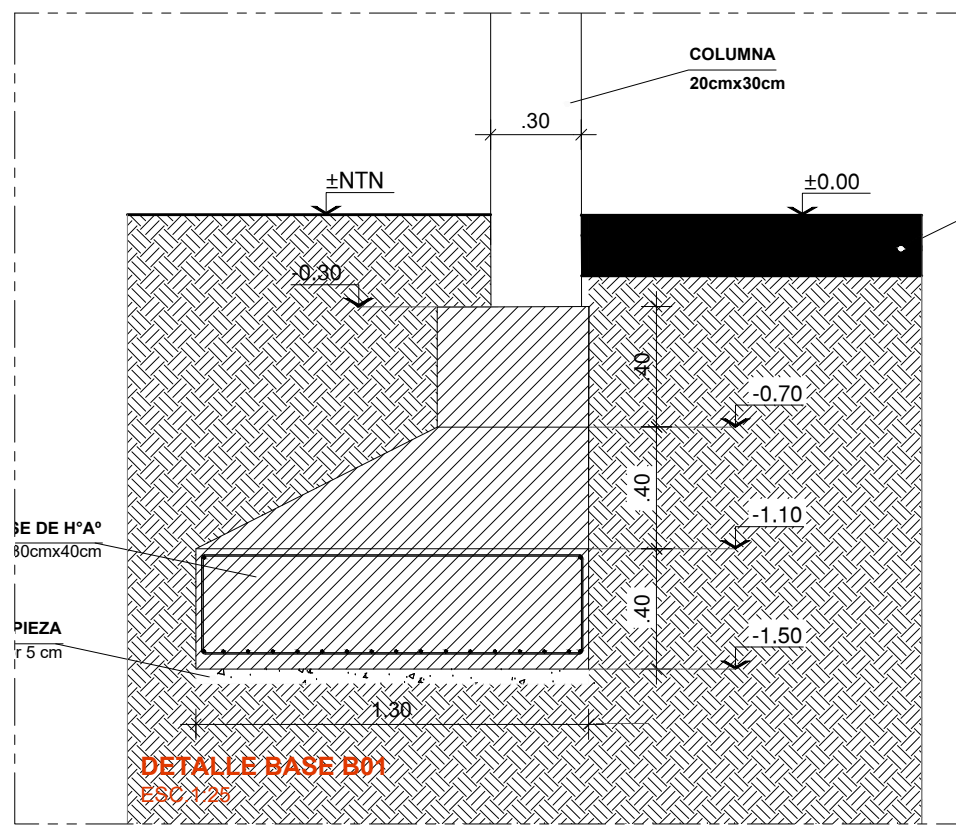

MATERIALES:
- HORMIGÓN: CALIDAD H-25
- ACERO: ADR 430

REFERENCIAS ESTRUCTURA DE HORMIGÓN:
Ca01: CABEZAL DE H*H* DE 60cmx60cm
Ca02: CABEZAL DE H*H* DE 60cmx60cm
P01: PILETE DE H*H* (Ø=40; L=5.5m)
VF02: VIGA DE FUNDACIÓN DE 30cmx40cm
VF03: VIGA DE FUNDACIÓN DE 30cmx40cm
BASE TAB01: BASE DE H*H* SEGUN PLANO, h=40 cm
CC01: CEMENTO CORRIDO DE H*H* 40cmx30cm

Santa Fe
PROVINCIA
Ministerio de Obras Públicas

SECRETARÍA DE OBRAS PÚBLICAS Y HABITAT

ARQ. MARCELO PASCUALÓN

SUBSECRETARÍA DE ARQUITECTURA Y OBRAS PÚBLICAS

ARQ. LUCAS CONDAL

DIRECTOR PROVINCIAL DIPAI

ARQ. ANDRÉS FRANCESCONI

SUBDIRECTOR PROVINCIAL DIPAI

ARQ. JOSÉ RABEDAS

A/C SUBDIRECCIÓN DE PROYECTO

ARQ. NORA DÍAZ

A/C COORDINADOR DE PROYECTO

ARQ. FAVIO SCARANO

OBRA


AMPLIACIÓN Y REFORMAS

HOSPITAL SAMCO "DR.

JUAN E. MILICH" -

VILLA CONSTITUCION - DPTO.

CONSTITUCION - PROVINCIA DE SANTA FE

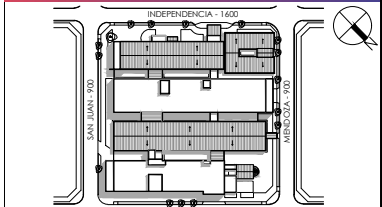

EQUIPO DE PROYECTO

ARQ. AYALA

ARQ. GONZALEZ

ARQ. BARBALE

ARQ. GIOVANETTI

ARQ. TETTAMANTI

VAN BELLINGEN EUGENIO

BOROVICH BRENDA

CARDONATO GERMÁN

DEMARCHI KAREN

ESPECIALIDAD

ESTRUCTURA

PLANO

SOBRE PLANTA BAJA

FECHA 12/2024


ESCALA 1:125

REVISIÓN 00

DENOMINACIÓN


ES01

Todas las medidas se verificarán en obra

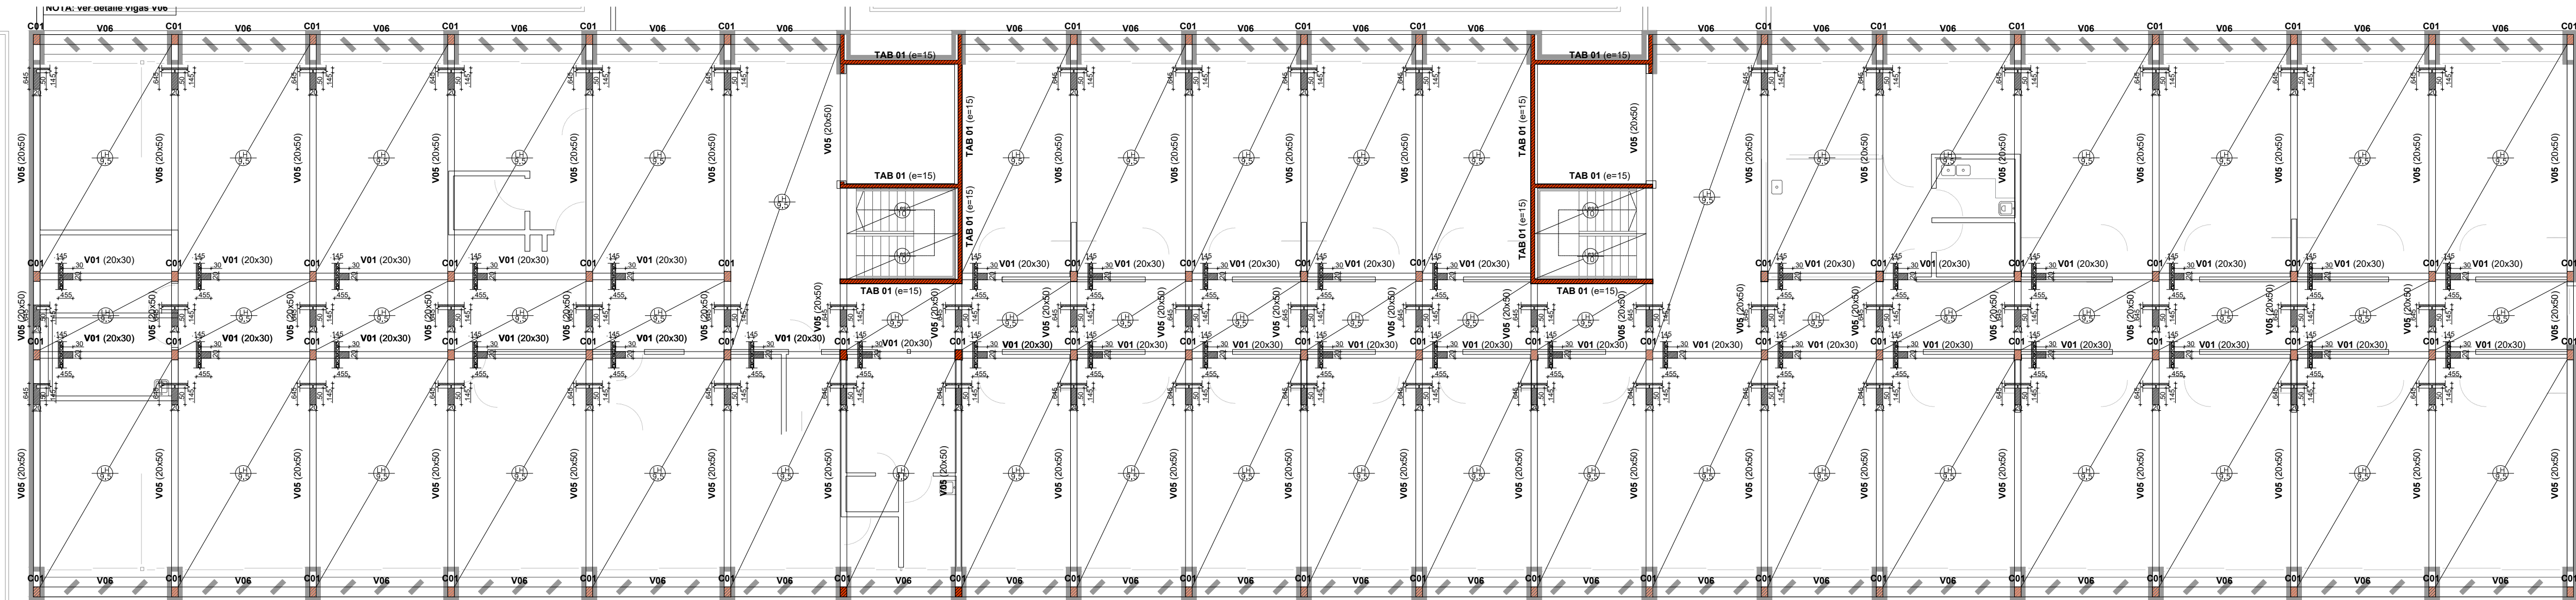

NOTA: ver detalle vigas V06

SECTOR ESTERILIZACION, MATERNIDAD Y SALUD MENTAL

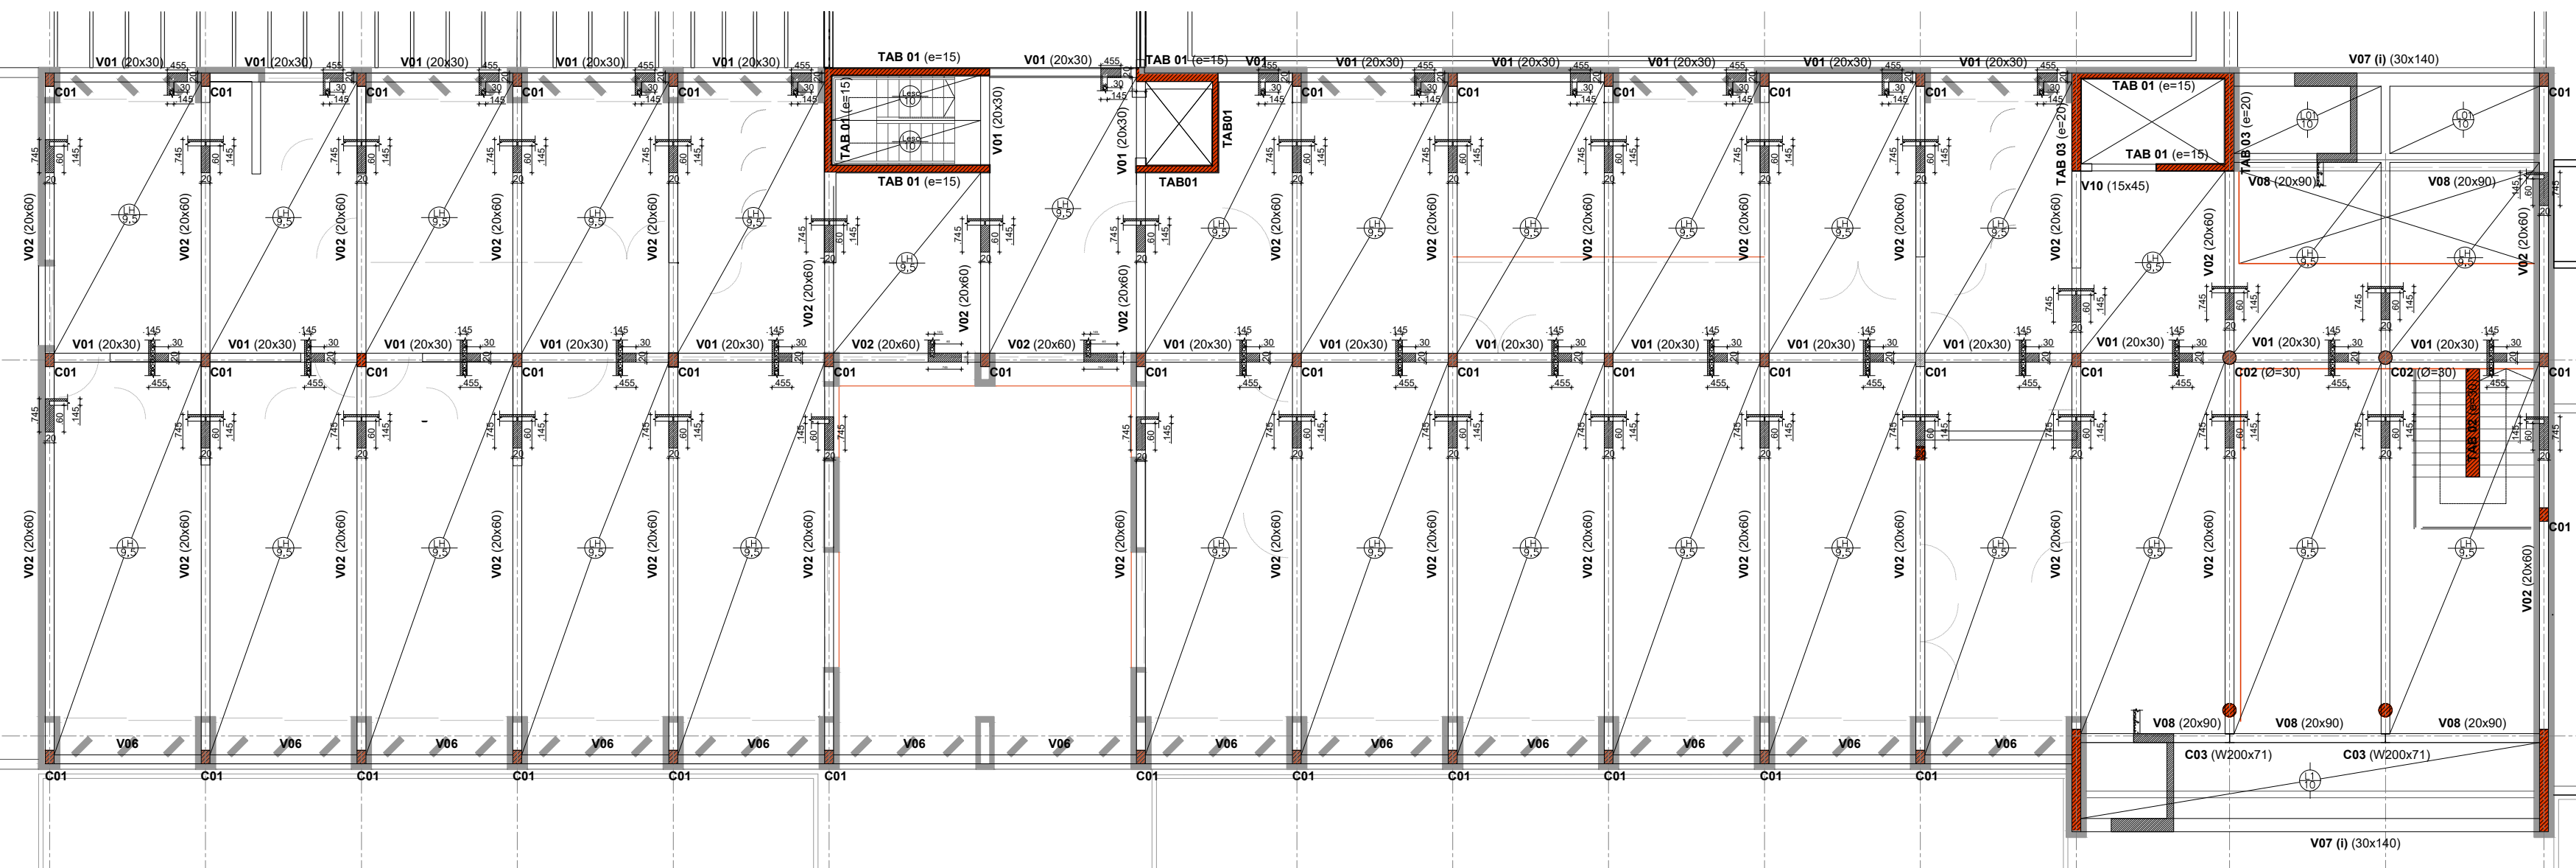

MATERIALES:
- HORMIGÓN: CALIDAD H-25
- ACERO: ADN 420


REFERENCIA SOMBRADOS:
- ESTRUCTURA DE Hªª EN CORTE
- ESTRUCTURA DE Hªª EN CORTES REBATIDOS
- ESTRUCTURA DE Hªª EXISTENTE

REFERENCIAS ESTRUCTURA DE HORMIGÓN:
C01 - COLUMNA RECTANGULAR DE Hªª (20cmx30cm)
C02 - COLUMNA CIRCULAR DE Hªª (Ø=30cm)
V01 - VIGA DE Hªª (20cmx30cm)
V02 - VIGA DE Hªª (20cmx30cm)
V03 - VIGA DE Hªª (20cmx30cm)
V04 (I) - VIGA DE Hªª INVERTIDA (20cmx40cm)
V05 - VIGA DE Hªª (20cmx30cm)
V06 - VIGA DE Hªª - ver detalle
V07 - VIGA DE Hªª VISTO E INVERTIDA (30cmx140cm)
V08 - VIGA DE Hªª VISTO (20cmx30cm)
LH - MINI LOSA HUECA, espesor = 9,5 cm
LESC - LOSA DE Hªª, espesor=10cm
LD1 - LOSA DE Hªª, espesor=10cm
LD2 - LOSA DE Hªª, espesor=15cm
TAB 01 - TABIQUE DE Hªª, espesor=15cm
TAB 02 - TABIQUE DE Hªª, espesor=30cm
TAB 03 - TABIQUE DE Hªª, espesor=20cm

REFERENCIAS ESTRUCTURA METALICA:
C03 - COLUMNA METALICA CAJON 2UPN160 (18,8kg/m)

NOMENCLATURA:
EN CASO DE UTILIZARSE, LAS SIGUIENTES SERÁN
LAS NOMENCLATURAS DE ESTA DOCUMENTACIÓN:
NIVEL "NPS": NIVEL FONDO DE LOSA RESPECTO A
NPT
NIVEL "NPTT": NIVEL DE PISO TERMINADO INTERIOR

TODAS LAS MEDIDAS SE ENCUENTRAN EN CM

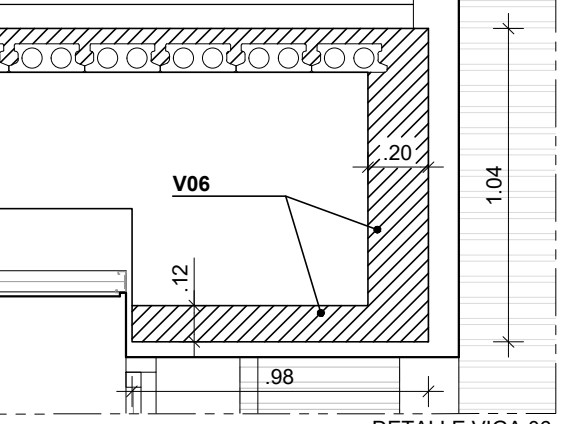

SECTOR HALL INGRESO Y GUARDIA



Santa Fe
PROVINCIA
Ministerio de Obras Públicas

SECRETARÍO DE OBRAS PÚBLICAS Y HABITAT

ARQ. MARCELO PASCUALÓN

SUBSECRETARÍO DE ARQUITECTURA Y OBRAS PÚBLICAS

ARQ. LUCAS CONDAL

DIRECTOR PROVINCIAL DIPAI

ARQ. ANDRÉS FRANCESCONI

SUBDIRECTOR PROVINCIAL DIPAI

ARQ. JOSÉ RABASEDAS


A/C SUBDIRECCIÓN DE PROYECTO

ARQ. NORA DIAZ

A/C COORDINADOR DE PROYECTO

ARQ. FAVIO SCARANO

OBRA
AMPLIACION Y REFORMAS
HOSPITAL SAMCO "DR.
JUAN E. MILICH" -
VILLA CONSTITUCION -
DPTO. CONSTITUCION -
PROVINCIA DE SANTA FE

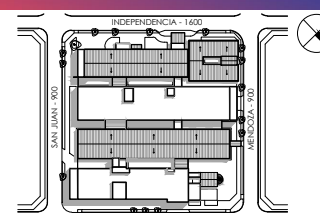


EQUIPO DE PROYECTO
ARQ. AYALA
ARQ. GONZALEZ
ARQ. BARRALE
ARQ. GIOVANETTI
ARQ. TETTAMANTI
VAN BELLINGEN EUGENIO
BOROVICH BRENDA
CARLONI ALEJO
CARONATO GERMÁN
DEMARCHI KAREN

ESPECIALIDAD
ESTRUCTURA
PLANO
SOBRE PLANTA ALTA

FECHA
12/2024
ESCALA
1:125
REVISIÓN
00
DENOMINACIÓN

ES04
Todas las medidas se verificarán en obra

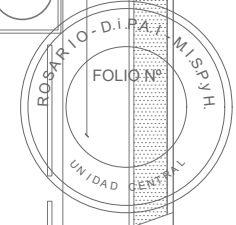



Santa Fe
PROVINCIA

Ministerio de Obras Públicas

SECRETARIO DE OBRAS PÚBLICAS Y HABITAT

ARQ. MARCELO PASCUALÓN

SUBSECRETARIO DE ARQUITECTURA Y OBRAS PÚBLICAS

ARQ. LUCAS CONDAL

DIRECTOR PROVINCIAL DIPAI

ARQ. ANDRÉS FRANCESCO

SUBDIRECTOR PROVINCIAL DIPAI

ARQ. JOSÉ RABASEDAS

A/C SUBDIRECCIÓN DE PROYECTO


ARQ. NORA DIAZ

A/C COORDINADOR DE PROYECTO

ARQ. FAVIO SCARANO

OBRA

AMPLIACION Y REFORMAS
HOSPITAL SAMCO "DR.
JUAN E. MILICH" -
VILLA CONSTITUCION -
DPTO. CONSTITUCION -
PROVINCIA DE SANTA FE

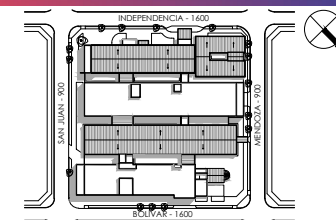

EQUIPO DE PROYECTO

ARQ. AYALA
ARQ. GONZÁLEZ
ARQ. BARRALE
ARQ. GIOVANETTI
ARQ. TETTAMANTI
VAN BELLINGEN EUGENIO
BOROVICH BRENDA
CARLONI ALEJO
CARDONATO GERMÁN
DEMARCHI KAREN

ESPECIALIDAD

EXISTENTE, DEMOLICIONES Y
ETAPAS CONSTRUCTIVAS
PLANO

EXTRACCION CIELORRASOS

FECHA
11.2024

ESCALA
1:250

REVISIÓN

DENOMINACIÓN

E05

Todas las medidas se verificarán en obra

- REFERENCIAS
- EXTRACCIÓN DE CIELORRASO
 - EXTRACCIÓN DE REVESTIMIENTOS



Provincia de Santa Fe - Poder Ejecutivo
AÑO 2025 - 210 años del Congreso de los Pueblos Libres

Hoja Adicional de Firmas

Anexo

Número:

Referencia:

El documento fue importado por el sistema Timbó.

