


AGRUPAMIENTO C

3 DORM.

ESTRUCTURA:
SOBRE P.B y 1º PISO

2 DORM.

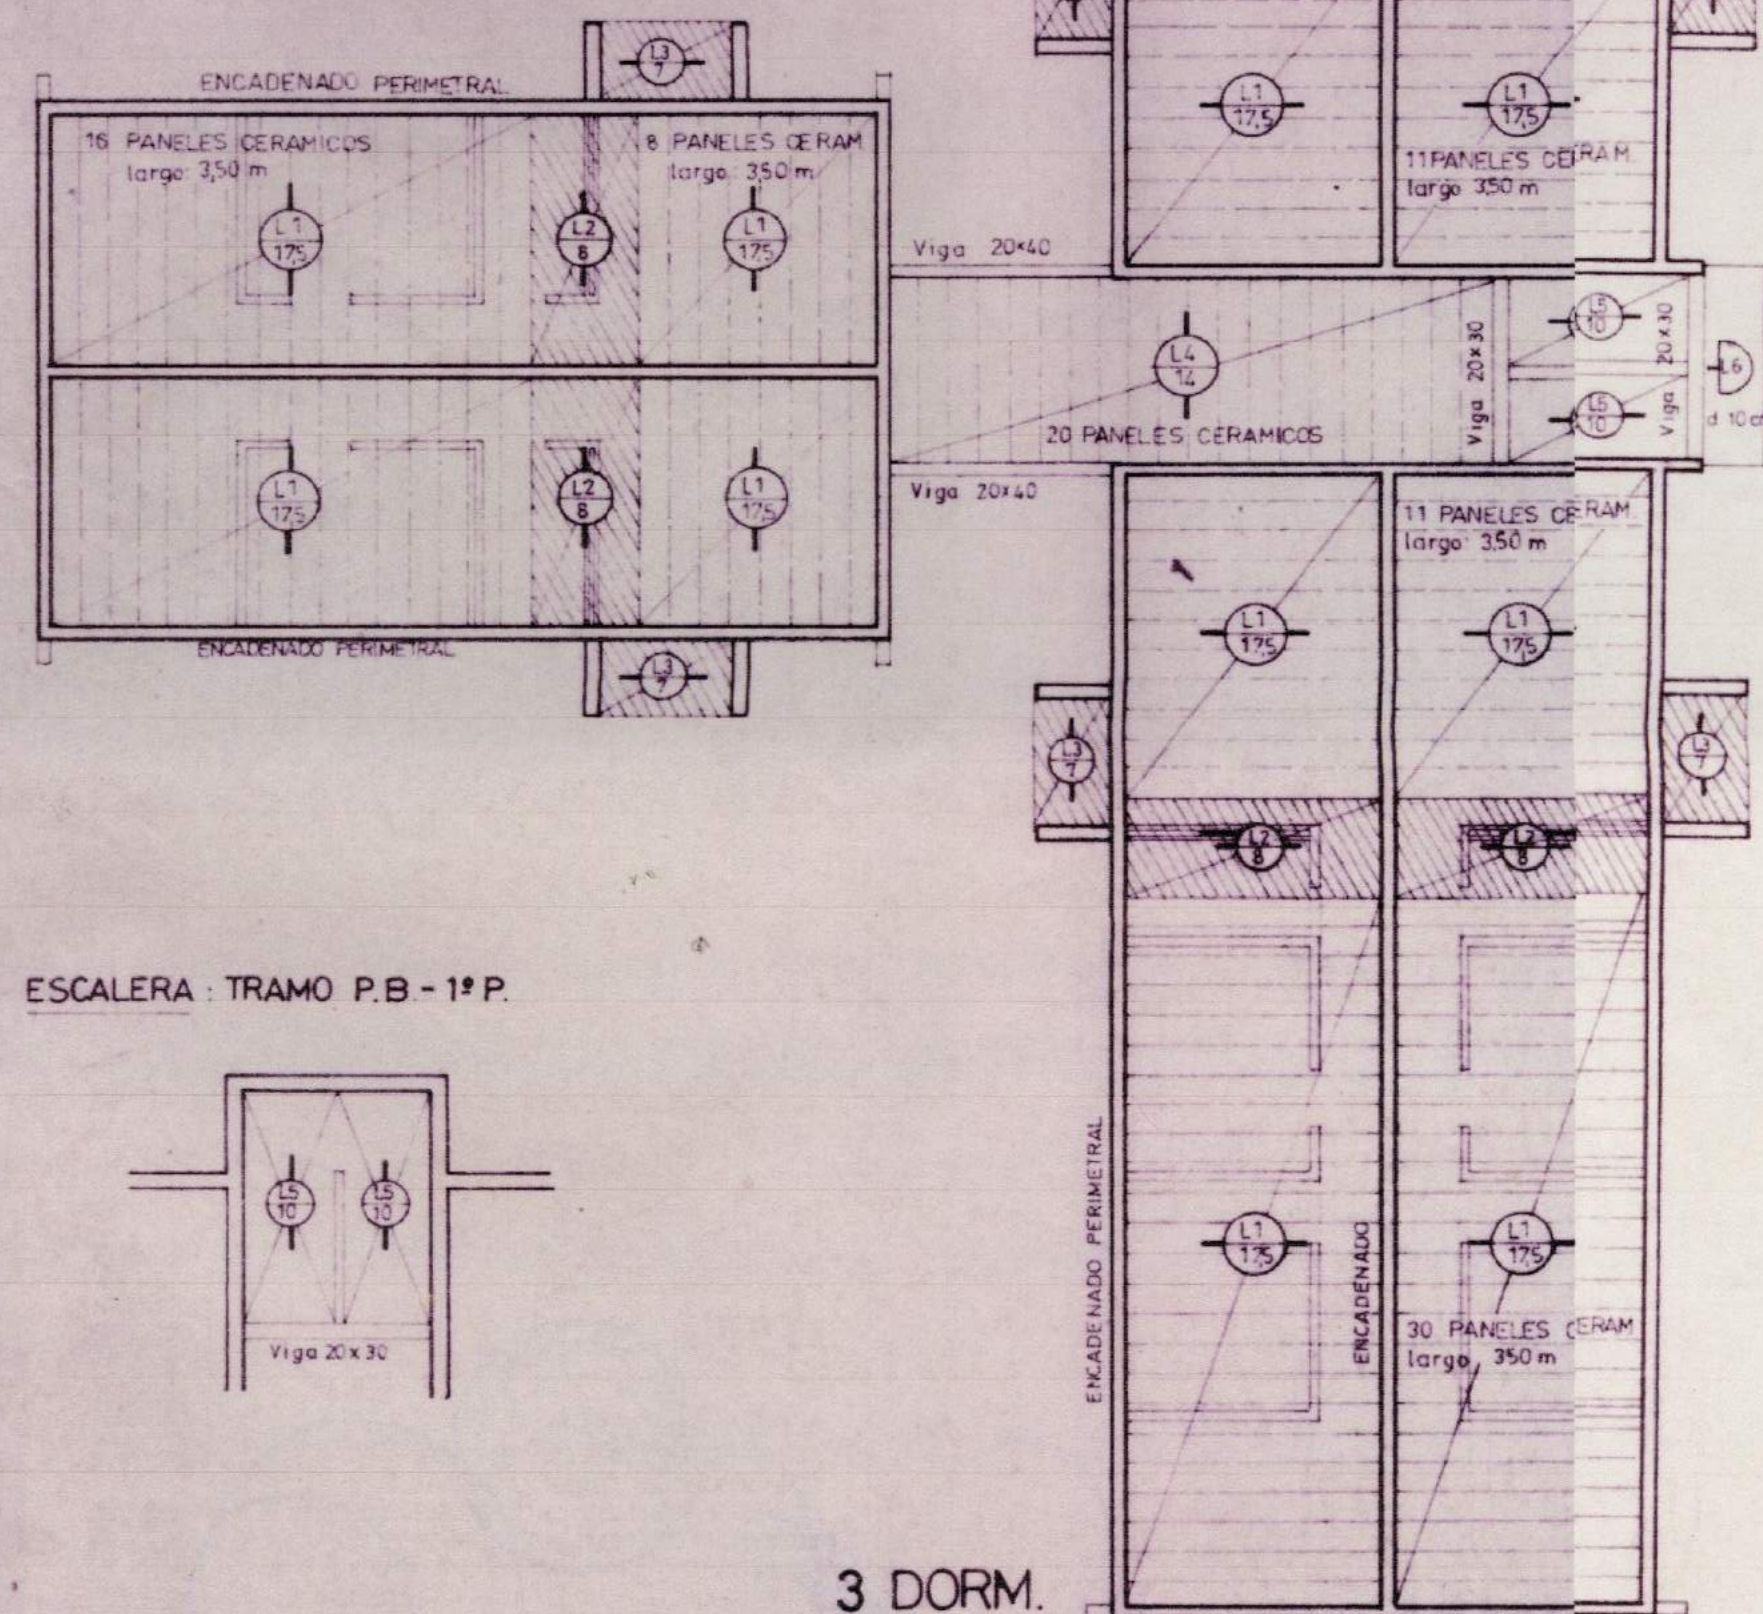


3 DORM.

3 DORM.

ESTRUCTURA
SOBRE 2º PISO

2 DORM.

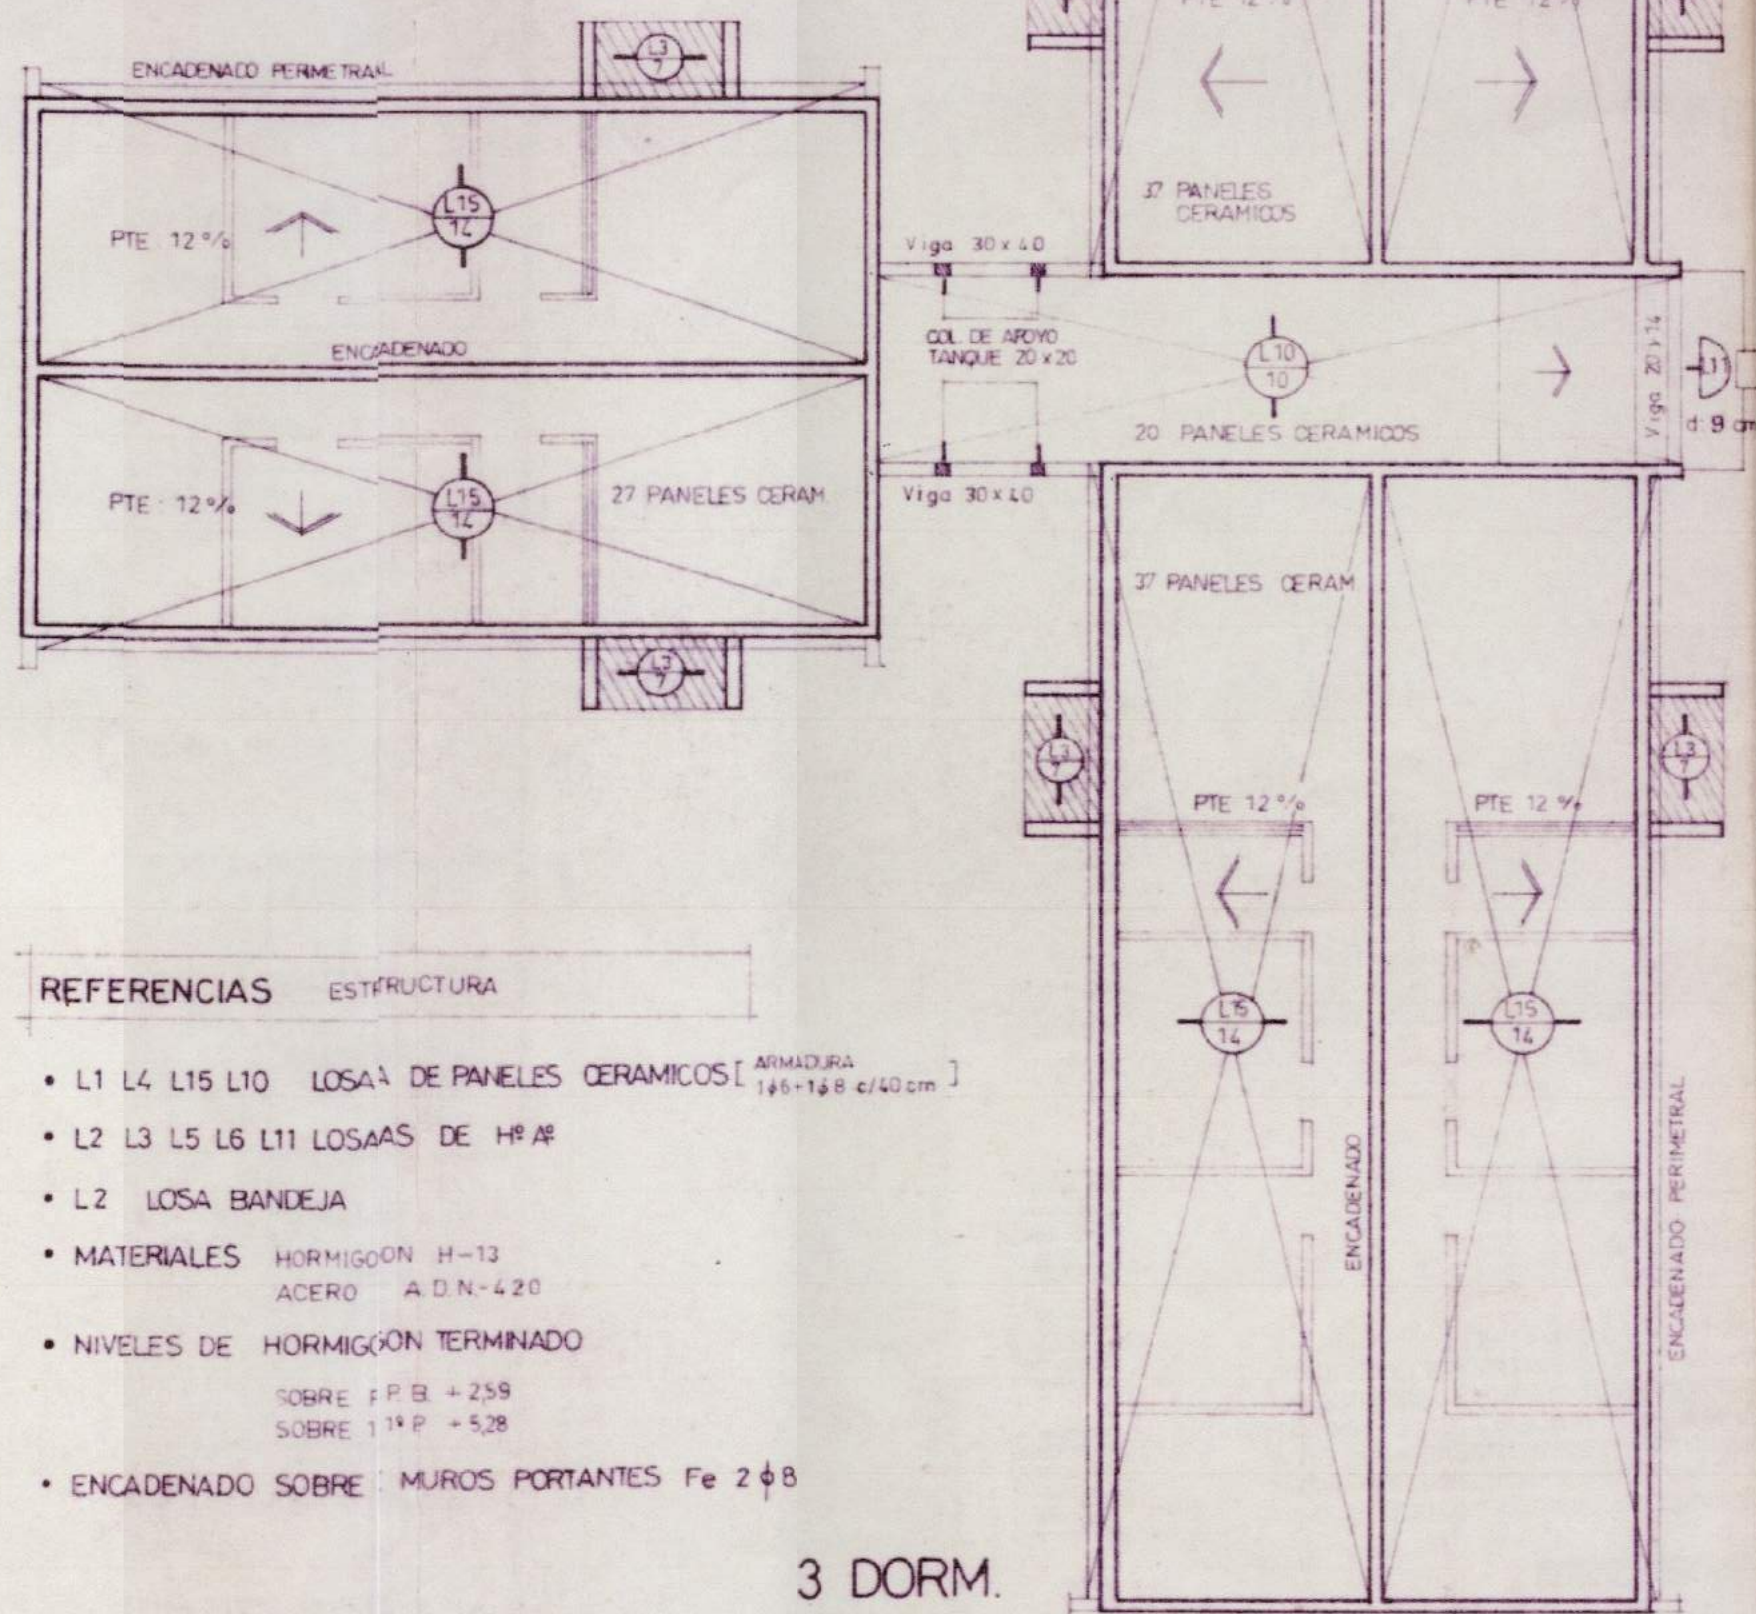


3 DORM.


REFERENCIAS ESTRUCTURA

- L1 L4 L15 L10 LOSA DE PANELES CERAMICOS [ARMADURA 145-148 c/40 cm]
- L2 L3 L5 L6 L11 LOSAS DE Hº AF
- L2 LOSA BANDEJA
- MATERIALES HORMIGON H-13
ACERO A.D.N-420
- NIVELES DE HORMIGON TERMINADO
SOBRE P.B + 2.59
SOBRE 1º P + 5.28
- ENCADENADO SOBRE MUROS PORTANTES Fe 2 φ 8

SILUETA DE
SUPERFICIE
PLANTA TIPO

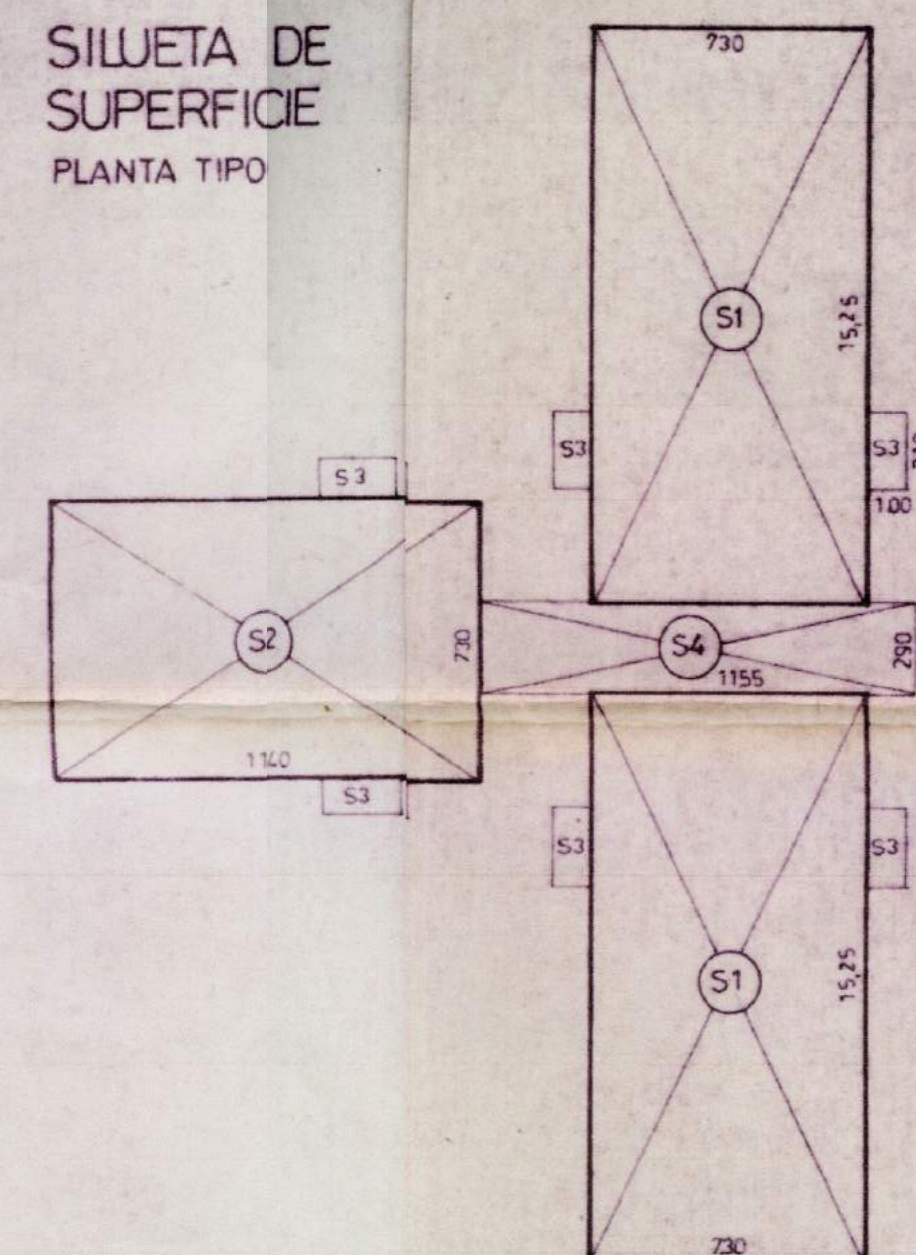

PLANTA DE
TECHO
ESC. 1:200

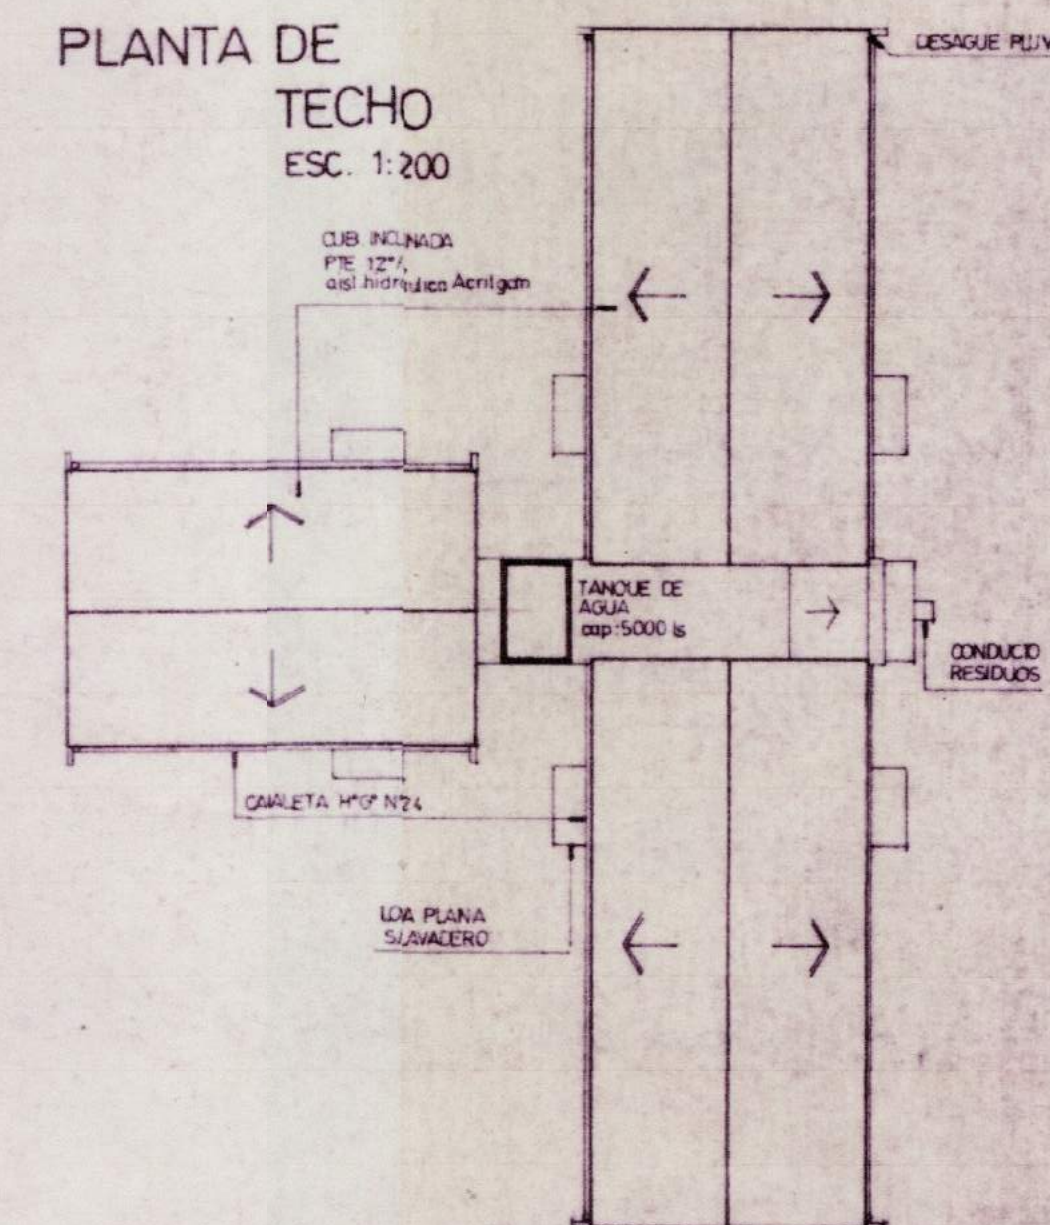

Nº	SUP. CUB.	GALERIA
S1	111,325	
S2	83,22	
S3	210	
S4	33,495	
TOT POR PLANTA	351,965 m2	
TOT P.B. - 1º P. - 2º P.	1055,895 m2	

PLANO CONFORME A OBRA CAMBIO DE ESTRUCTURA
DESTINO AGRUPAMIENTO C Nº 7
PROPIETARIO
DIRECCION PCIAL de VIVIENDA y URBANISMO

CALLE: M. DE AZCUENAGA - J.M. CAFFERATTA LOCALIDAD SANTA FE
ANTECEDENTES ESCALA 1:100 - 1:200

NOMENCLATURA SECCION MANZANA	CATASTRAL PARCELA	PARTIDA INMOBILIARIA	DISTRITO E1	ZONA 10
5º	8061/E	126	133.662/6	

SUP. TERRENO	7.150,58 m²
SUP. CUB. EXIST.	1.055,895 m²
SUP. CUB. NUEVA	
SUP. LIBRE TERRENO	5.051,769 m²

PROVINCIA DE SANTA FE	CONSEJO DE INGENIEROS	EXPEDIENTE 261709	PLANO VISADO	PROYECTO
SECCION TECNICA DE CONTROL ASSESORIA MIENTO	LEY 4414	LETRA ABCS		

MONTO DE OBRA	S/CONSEJO	FIRMA: GUZMAN D.	BURKET G.
Asign. ANTONIO I. GARCIA ANZURE	SECCION TECNICA DE CONTROL Y ASSESORAMIENTO	FIRMA: FELIPE E. GUILER E.	FIRMA: FELIPE E. GUILER E.

OBSERVACIONES:	1 SUP. TERRENO: SE CONSIDERA EXCLUSIVAMENTE SUP. DE MANZANA (LIBRE COIVA)
	2 SUP. CUB. EXIST.: CORRESPONDE A AGRUPAMIENTO C Nº 7.
	3 SUP. LIBRE TERR.: ES LA RESULTANTE DE LA DIFERENCIA ENTRE LA SUP. DE LA MANZANA Y LA TOTALIDAD DE DOS AGRUP. EXISTENTES EN LA MISMA.

ESTA VISACION COMPRENDE 3 UNIDADES IGUALES
MANZANA 8061. E.