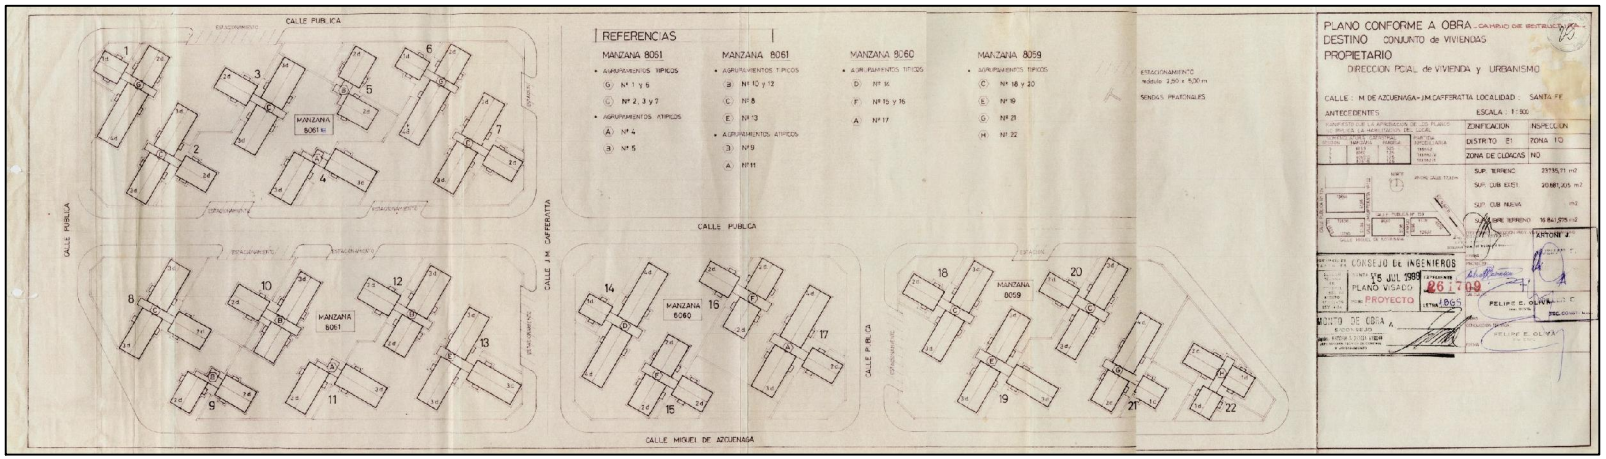
CALLE PUBLICA
CALLE PUBLICA
CALLE J.M. CAFFERATTA
CALLE PUBLICA
CALLE PUBLICA
CALLE MIGUEL DE AZCUENAGA
MANZANA 8061 N
MANZANA 8061
MANZANA 8060
MANZANA 8059
REFERENCIAS
MANZANA 8061
• AGRUPAMIENTOS TIPICOS
G Nº 1 y 6
C Nº 2, 3 y 7
• AGRUPAMIENTOS ATIPICOS
A Nº 4
B Nº 5
MANZANA 8061
• AGRUPAMIENTOS TIPICOS
B Nº 10 y 12
C Nº 8
E Nº 13
• AGRUPAMIENTOS ATIPICOS
D Nº 9
A Nº 11
MANZANA 8060
• AGRUPAMIENTOS TIPICOS
D Nº 16
F Nº 15 y 16
A Nº 17
MANZANA 8059
• AGRUPAMIENTOS TIPICOS
C Nº 18 y 20
E Nº 19
G Nº 21
H Nº 22
ESTACIONAMIENTO
módulo 2,50 x 5,00 m
SENDAS PEATONALES
PLANO CONFORME A OBRA - CAMBIO DE DESTINO
DESTINO CONJUNTO de VIVIENDAS
PROPIETARIO
DIRECCION POSAL de VIVIENDA y URBANISMO
CALLE : M DE AZCUENAGA-J.M.CAFFERATTA LOCALIDAD : SANTA FE
ANTECEDENTES
ESCALA : 1:500
ZONIFICACION
INSPECCION
DISTRITO E1
ZONA T.O
ZONA DE CLOACAS NO
SUP. TERRENO 23135,71 m2
SUP. CUB. EXIST. 20681,205 m2
SUP. CUB. NUEVA m2
SUP. SEMI TERRENO 16.861,575 m2
CONSEJO DE INGENIEROS
19 JUL 1989
PLANO VISADO 20.709
PROYECTO
OBRA
MONTO DE OBRA $
FELIPE E. OLIVA